Исполнительная схема №19. Водоснабжение.

План 7 этажа.

Секция 1.

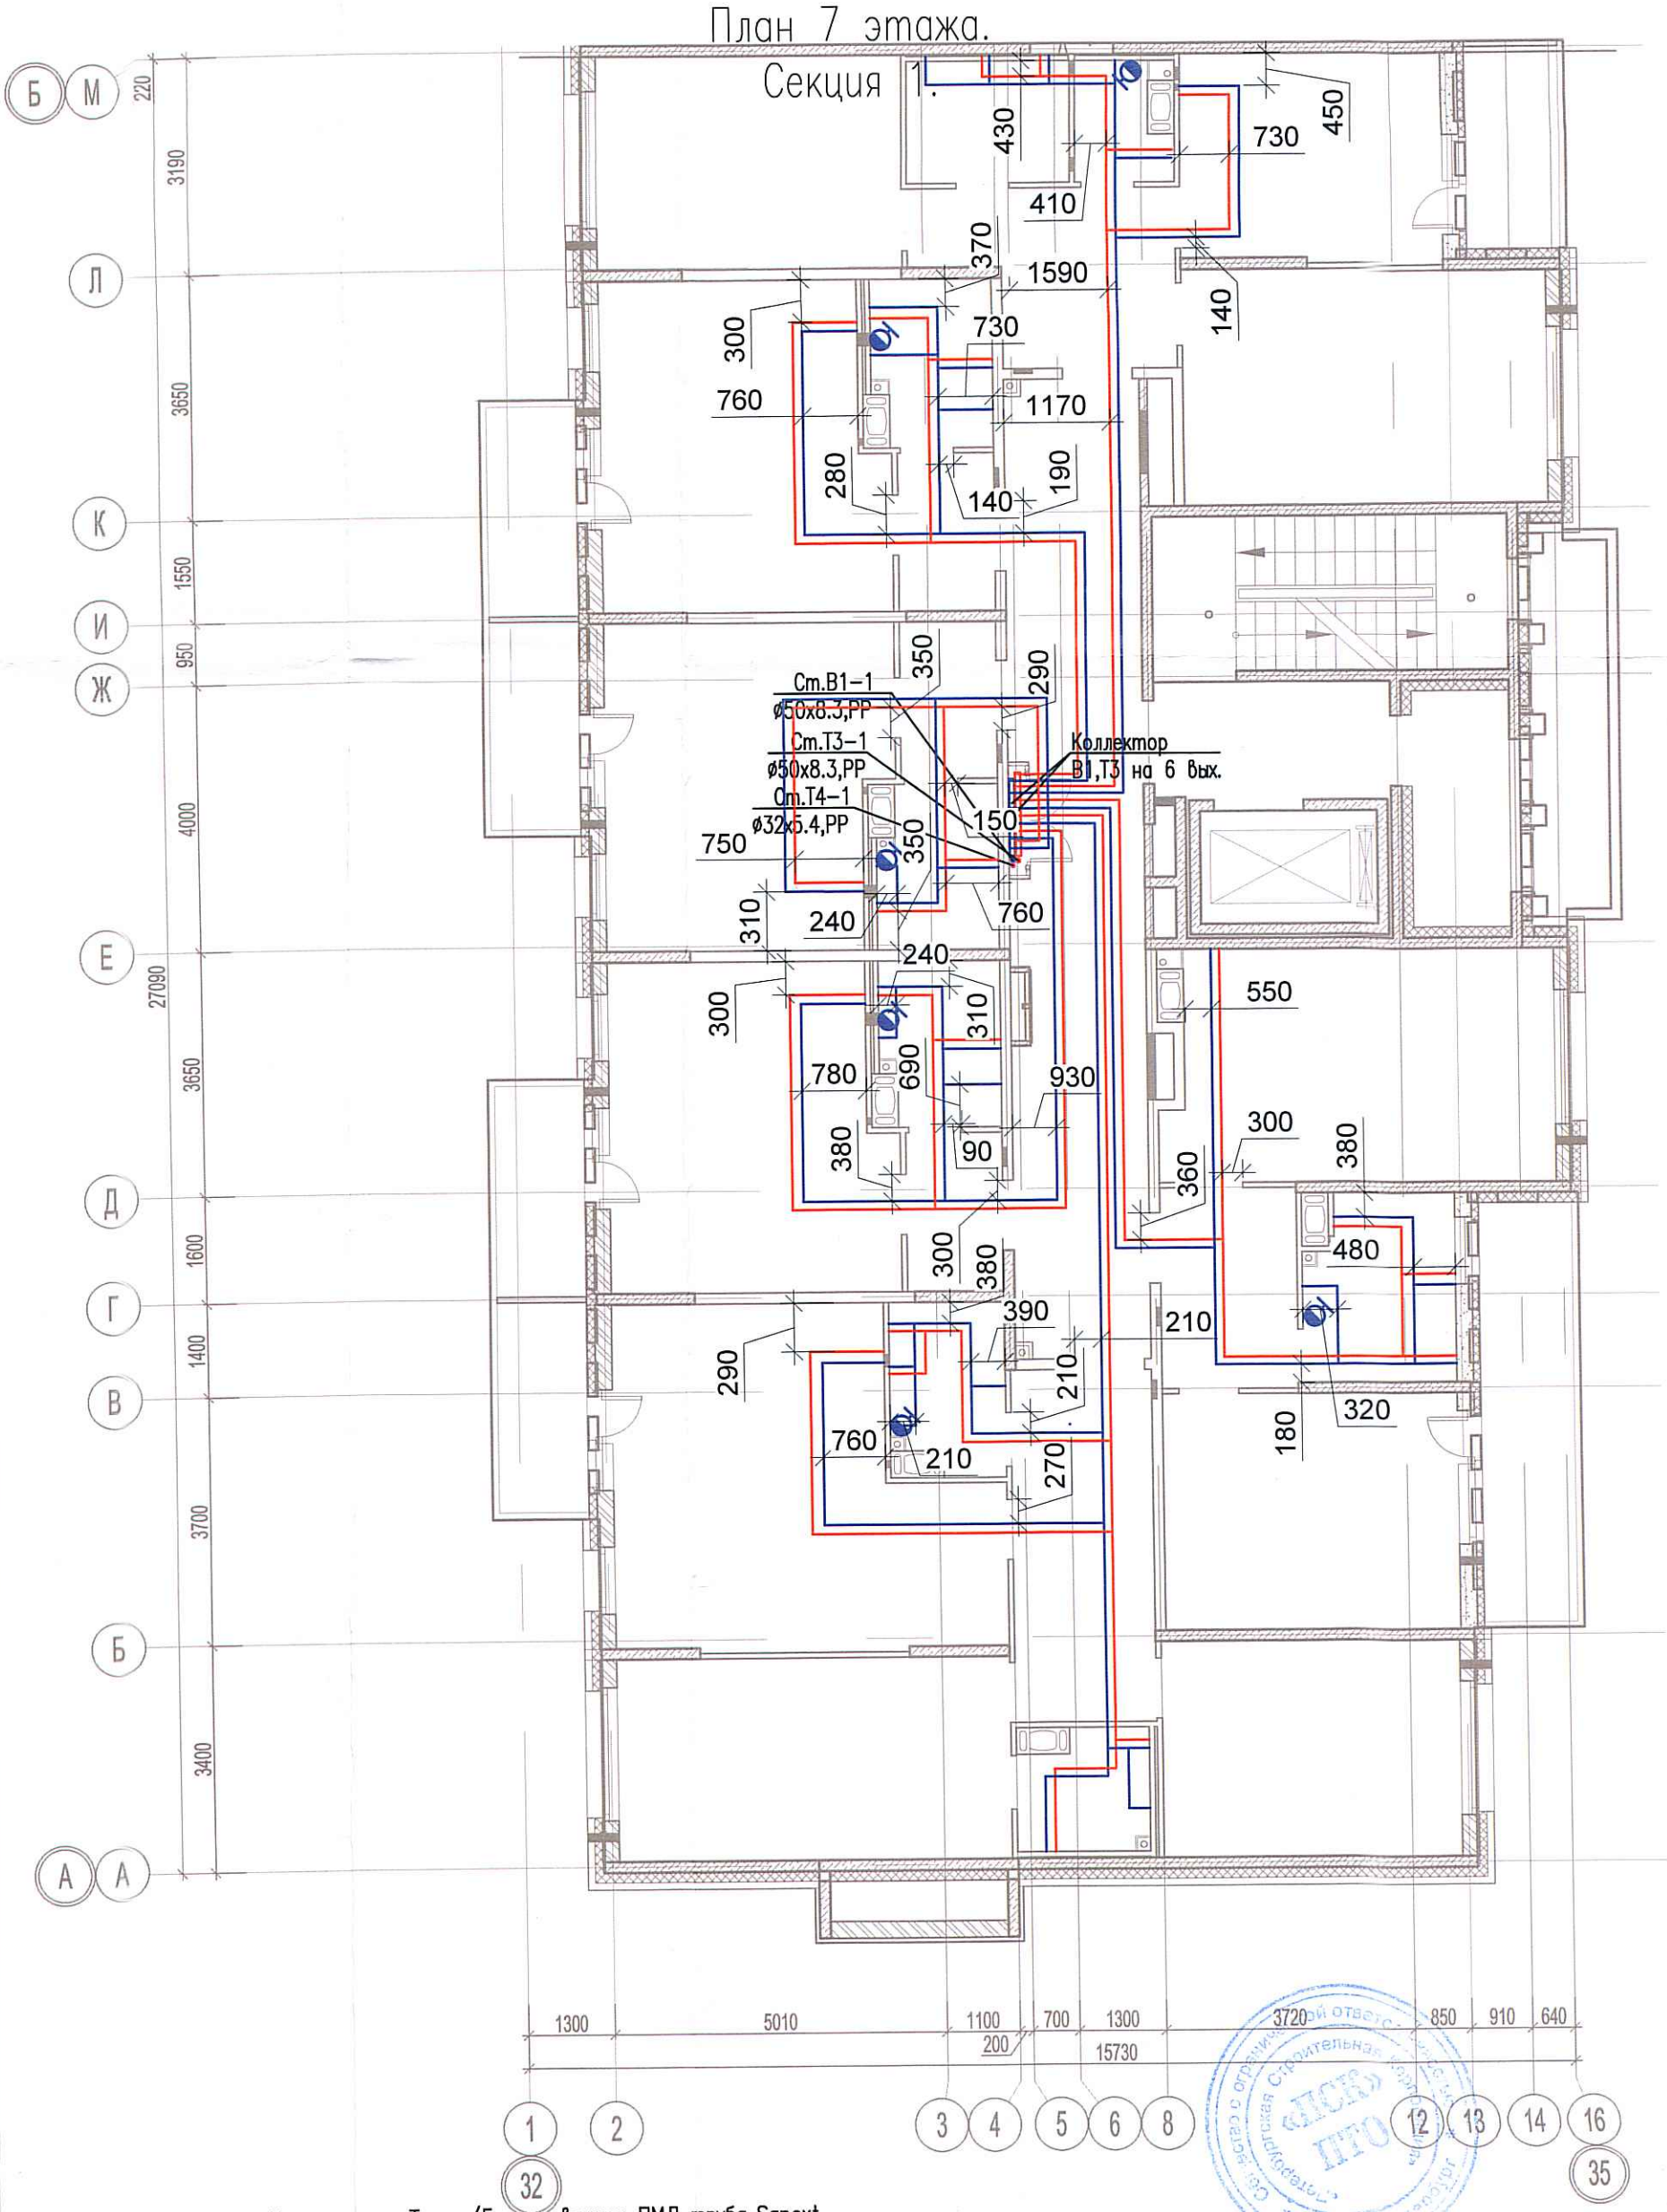

Теплоизоляция Тилит/Гофрированная ПМД труба Sanext
Труба изсшитого полиэтилена Sanext
Крепление трубопровода

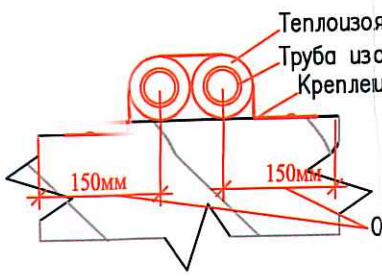

Согласовано

Взам. инв. №

Подпись и дата

Инв. № подл.

Изм.	Кол. уч.	Лист	№ док.	Подп.	Дата
Разраб.		Бабаев Р.И.			

03-2017-БС66-5-ВК

Многоэтажная жилая застройка (жилой комплекс со встроенными помещениями, подземными автостоянками) по адресу: г. Санкт-Петербург, Большой Сампсониевский проспект (кад. номер участка 78:36:0005016:1309)

Корпус 5

Стадия	Лист	Листов
ИД	603	

Исполнительная схема №19. Водоснабжение. План 7 этажа. Секция 1.

ООО "ПСК"

Формат А3