Исполнительная схема
№31. Отопление.
План 5 этажа.
Секция 3.

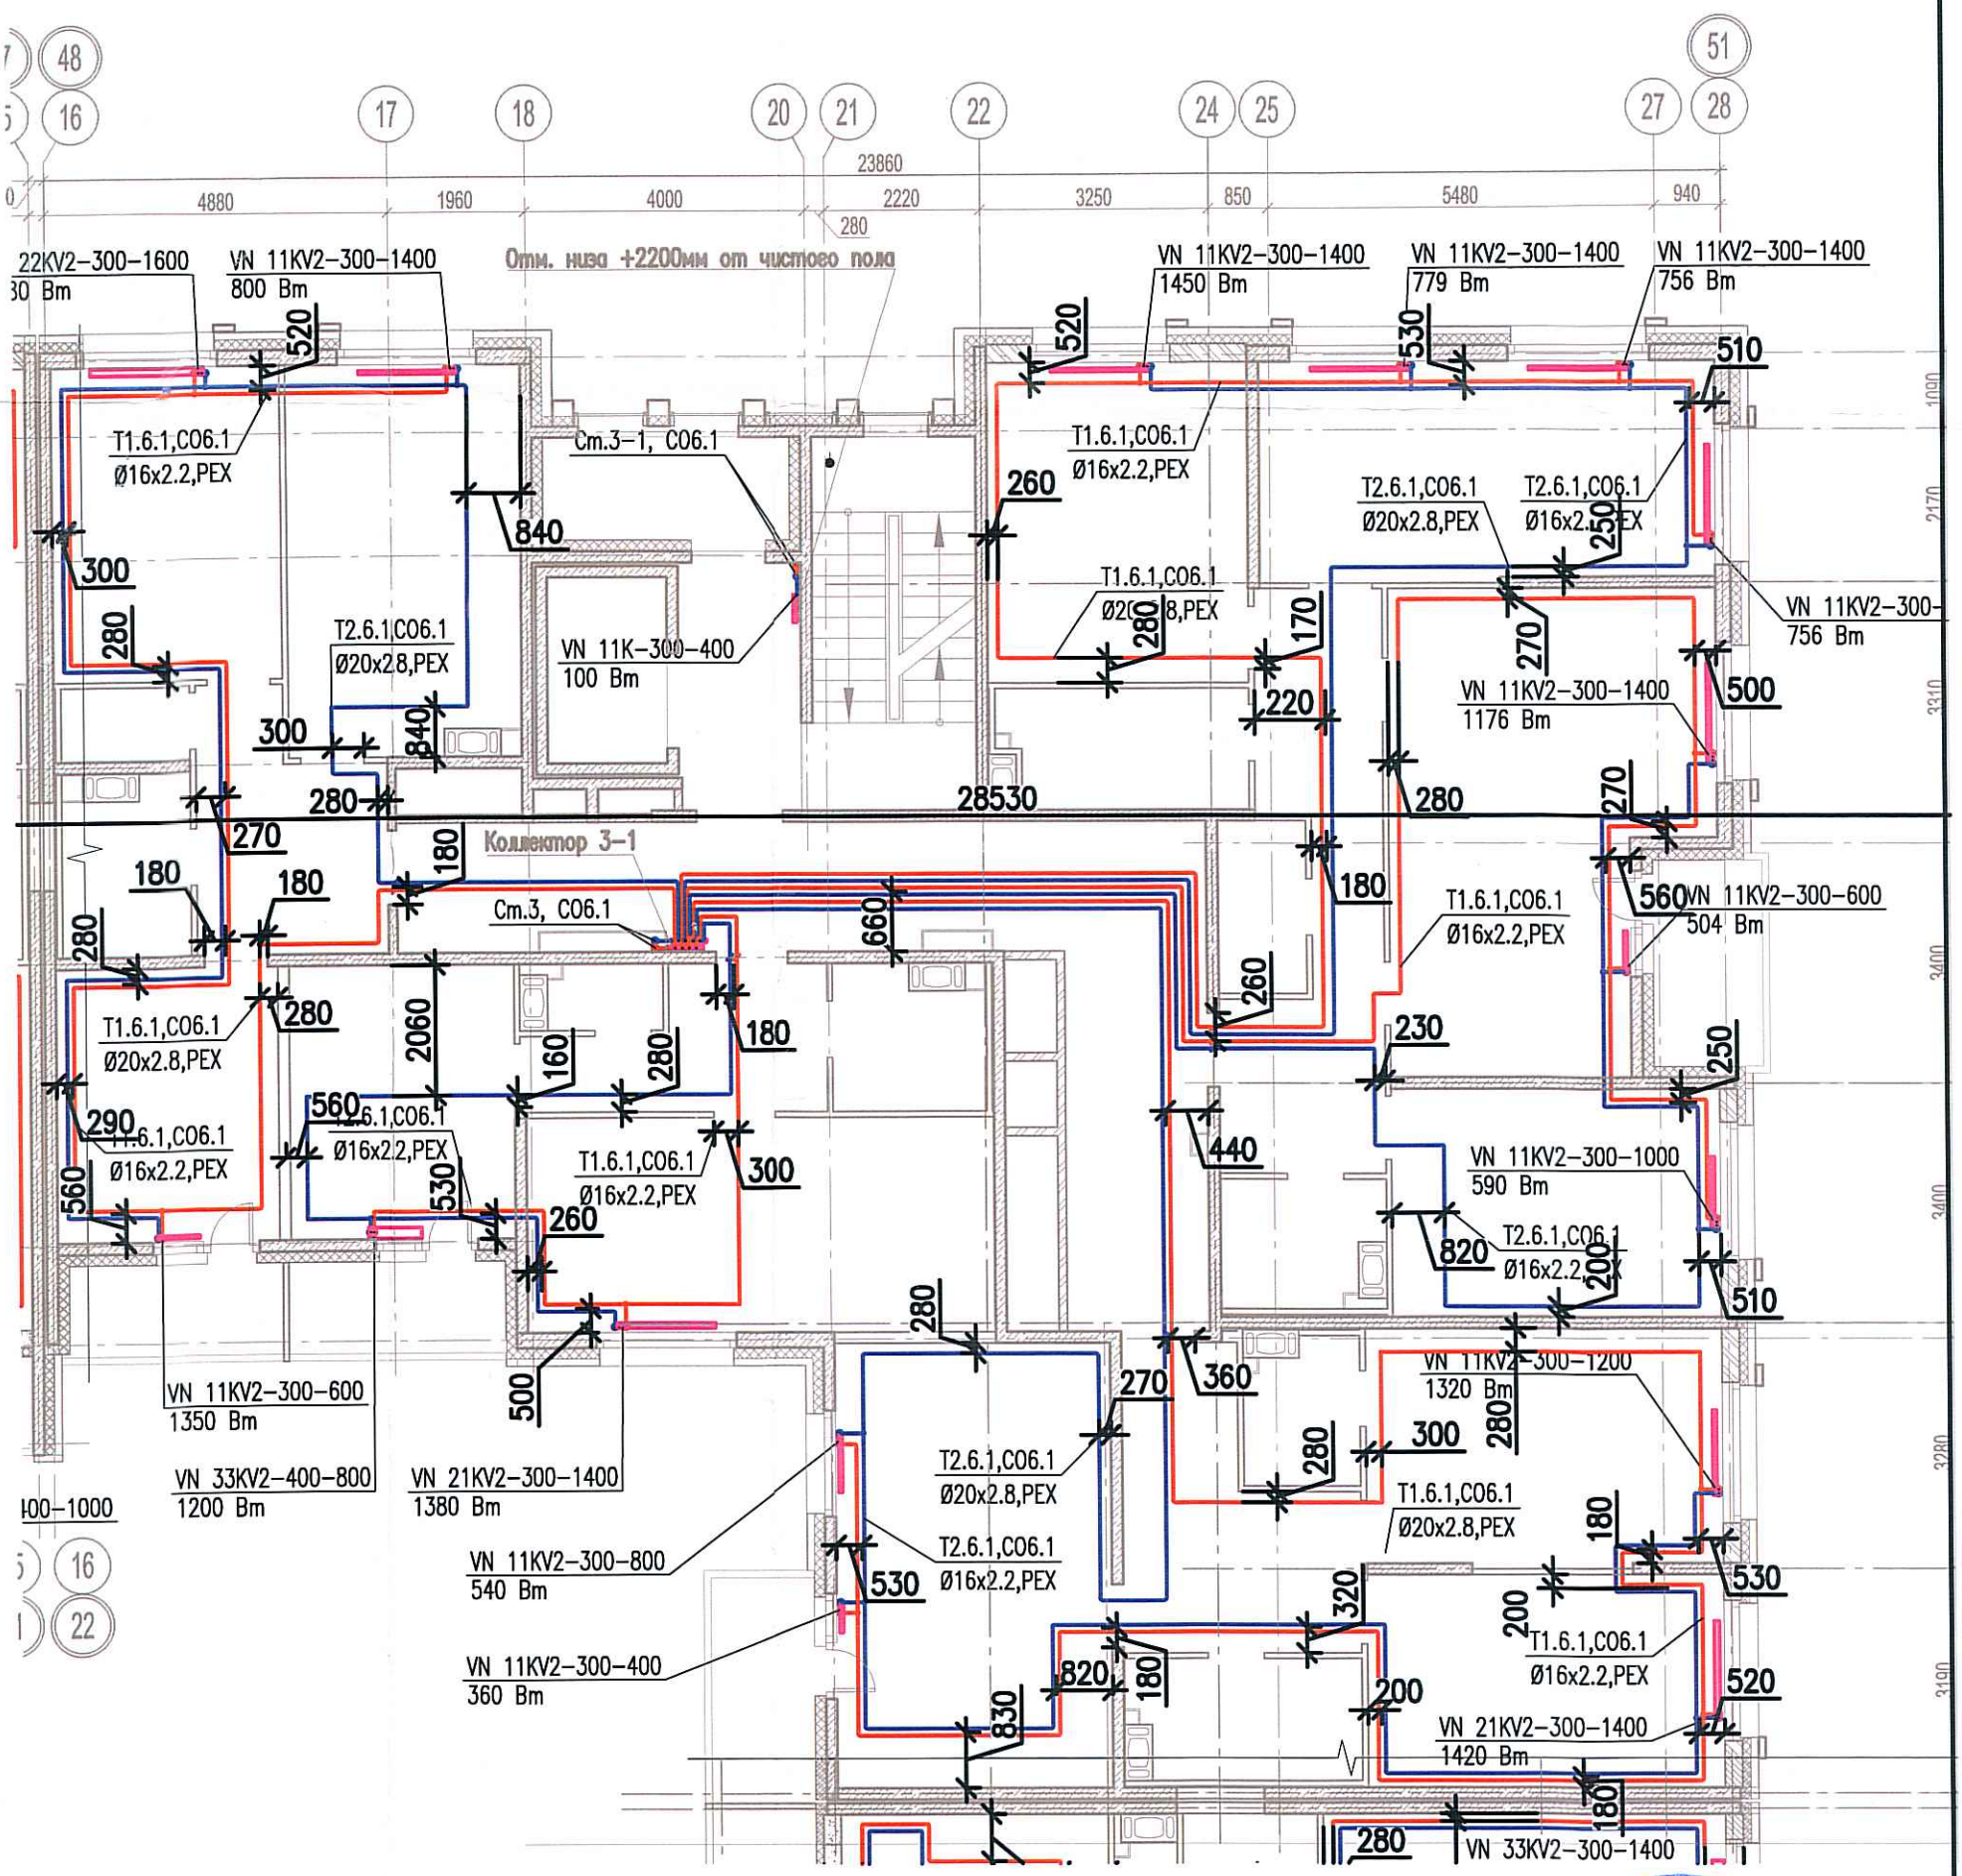

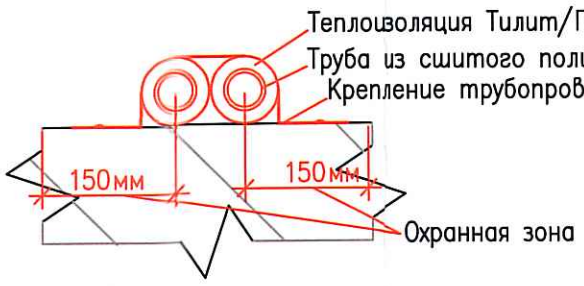

Согласовано

Взам. инв. №

Подпись и дата

Инв. № подл.

Изм.	Кол.уч.	Лист	№док.	Подп.	Дата
Разраб.		Бабаев Р.И.			

03-2017-БС66-6-ОВ

Многоэтажная жилая застройка (жилой комплекс со встроенными помещениями, подземными автостоянками) по адресу: г. Санкт-Петербург, Большой Сампсониевский проспект (кад. номер участка 78:36:0005016:1309)

Корпус 6

Стадия	Лист	Листов
ИД	316	

Исполнительная схема №31. Отопление. План 5 этажа. Секция 3.

ООО "ПСК"

Формат А3