Исполнительная схема
№43. Отопление.
План 8 этажа.
Секция 4.

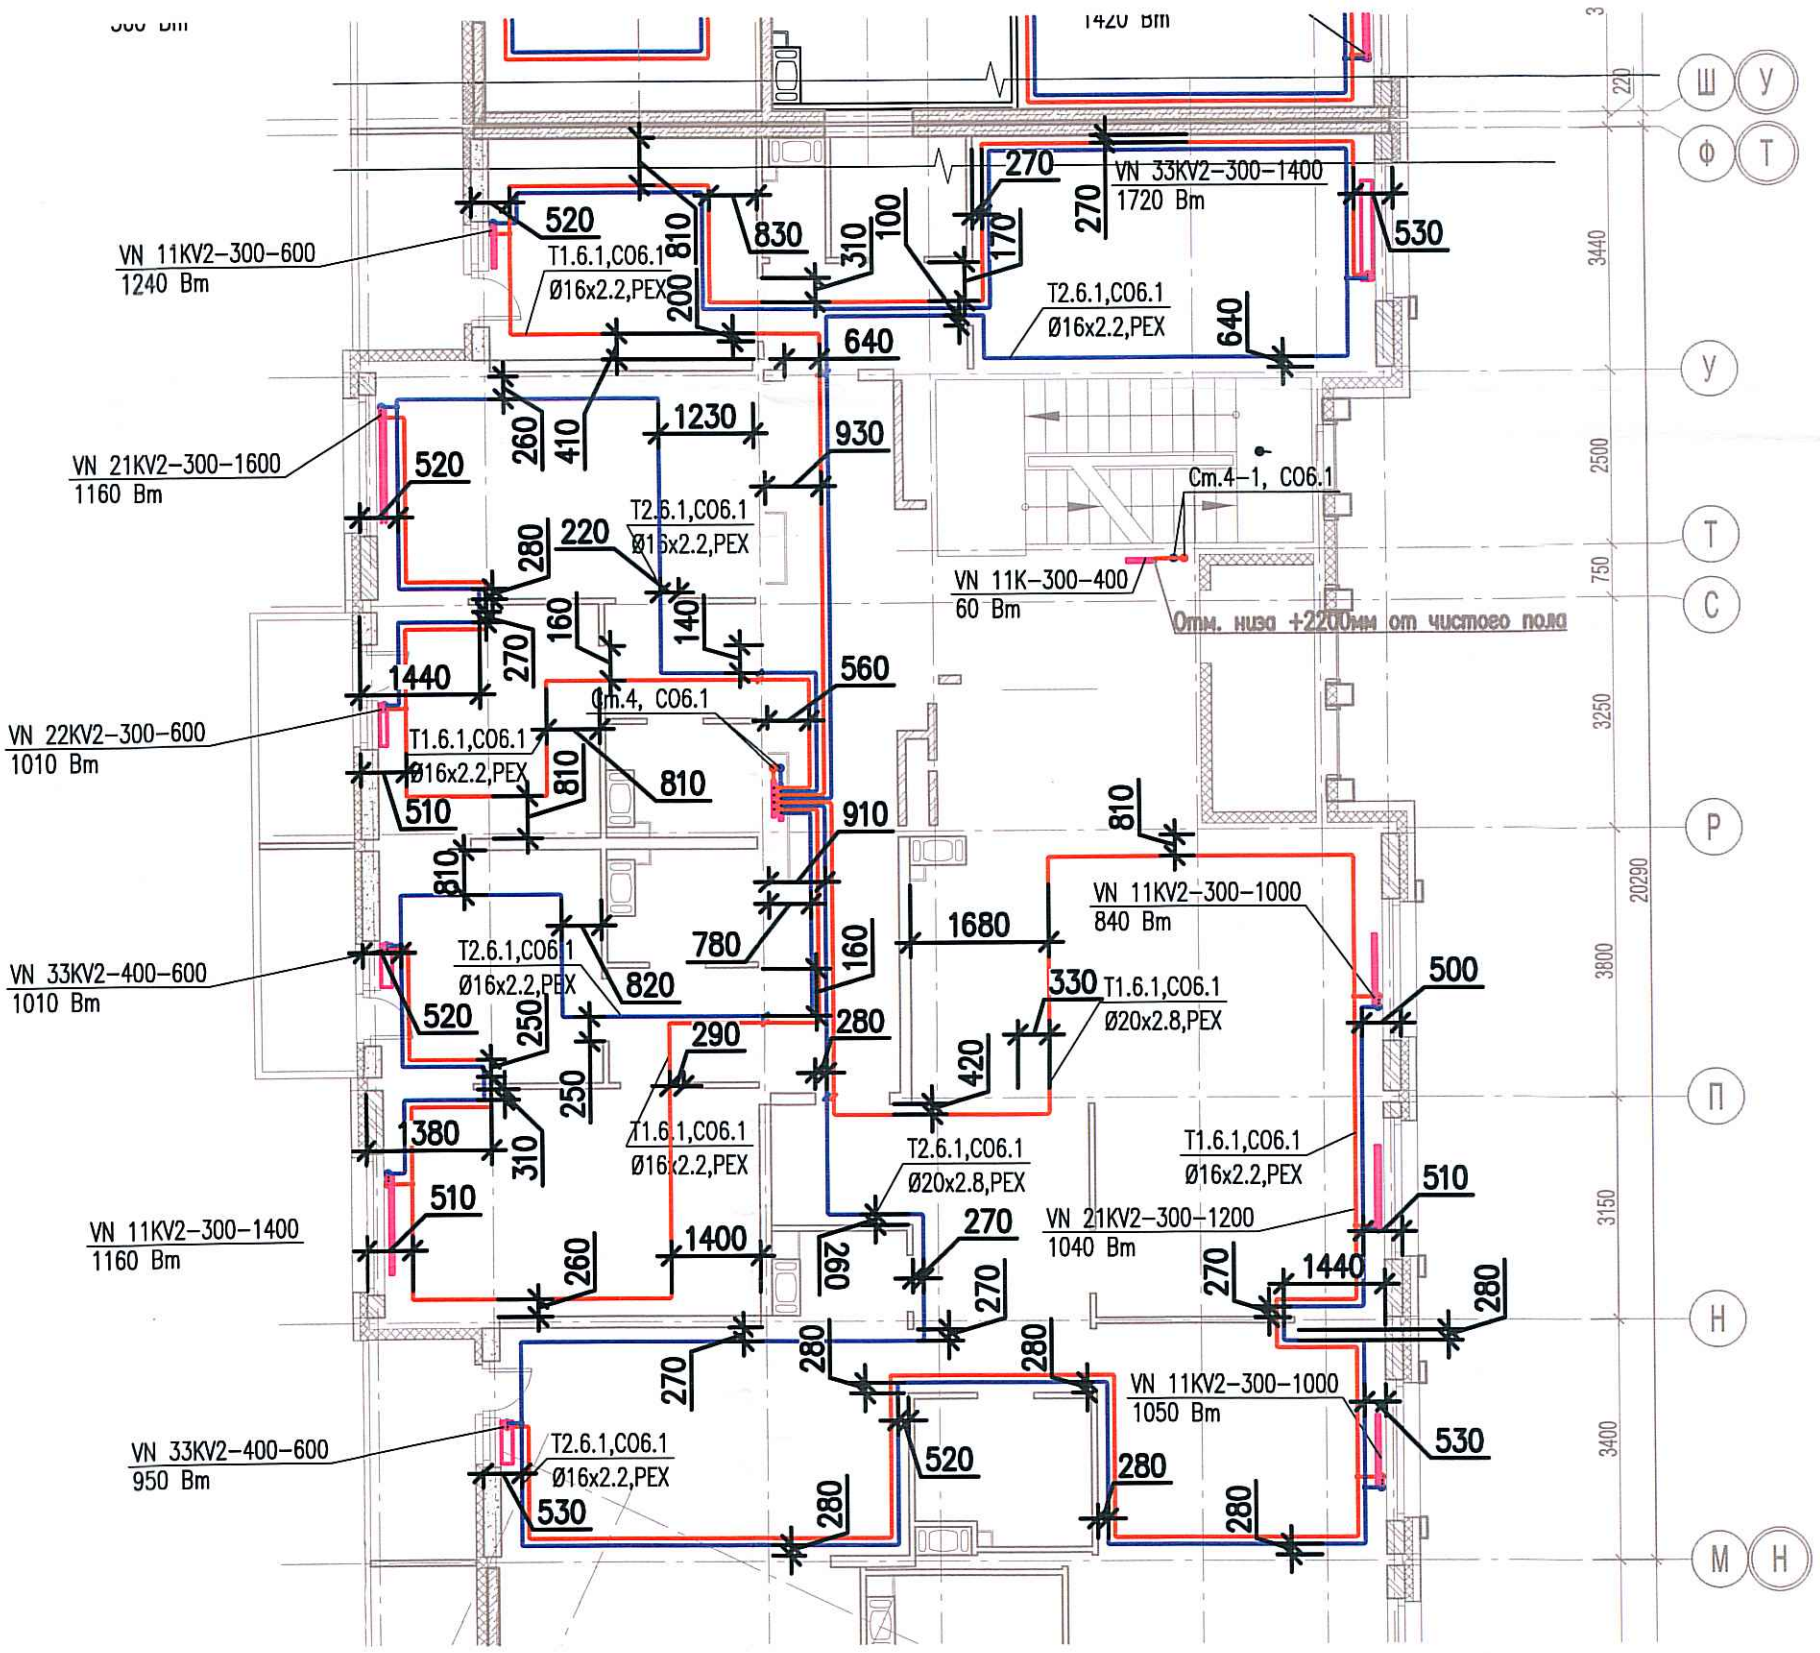

Теплоизоляция Тилит/Гофрированная ПМД труба Sanext
Труба из сшитого полиэтилена Sanext
Крепление трубопровода

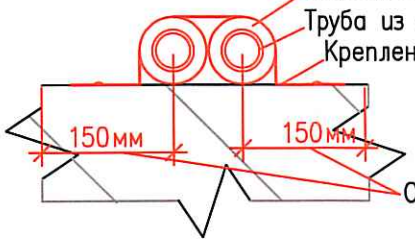

Общество с ограниченной ответственностью «Петербургская Строительная Корпорация» «ПСК» ПТО Санкт-Петербург

Согласовано

Взам. инв. №

Подпись и дата

Инв. № подл.

Изм.	Кол.уч.	Лист	№док.	Подп.	Дата
Разраб.		Бабаев Р.И.			

03-2017-БС66-6-ОВ

Многоэтажная жилая застройка (жилой комплекс со встроенными помещениями, подземными автостоянками) по адресу: г. Санкт-Петербург, Большой Сампсониевский проспект (кад. номер участка 78:36:0005016:1309)

Корпус 6

Стадия	Лист	Листов
ИД	328	

Исполнительная схема №43. Отопление.
План 8 этажа.
Секция 4.

ООО "ПСК"

Формат А3