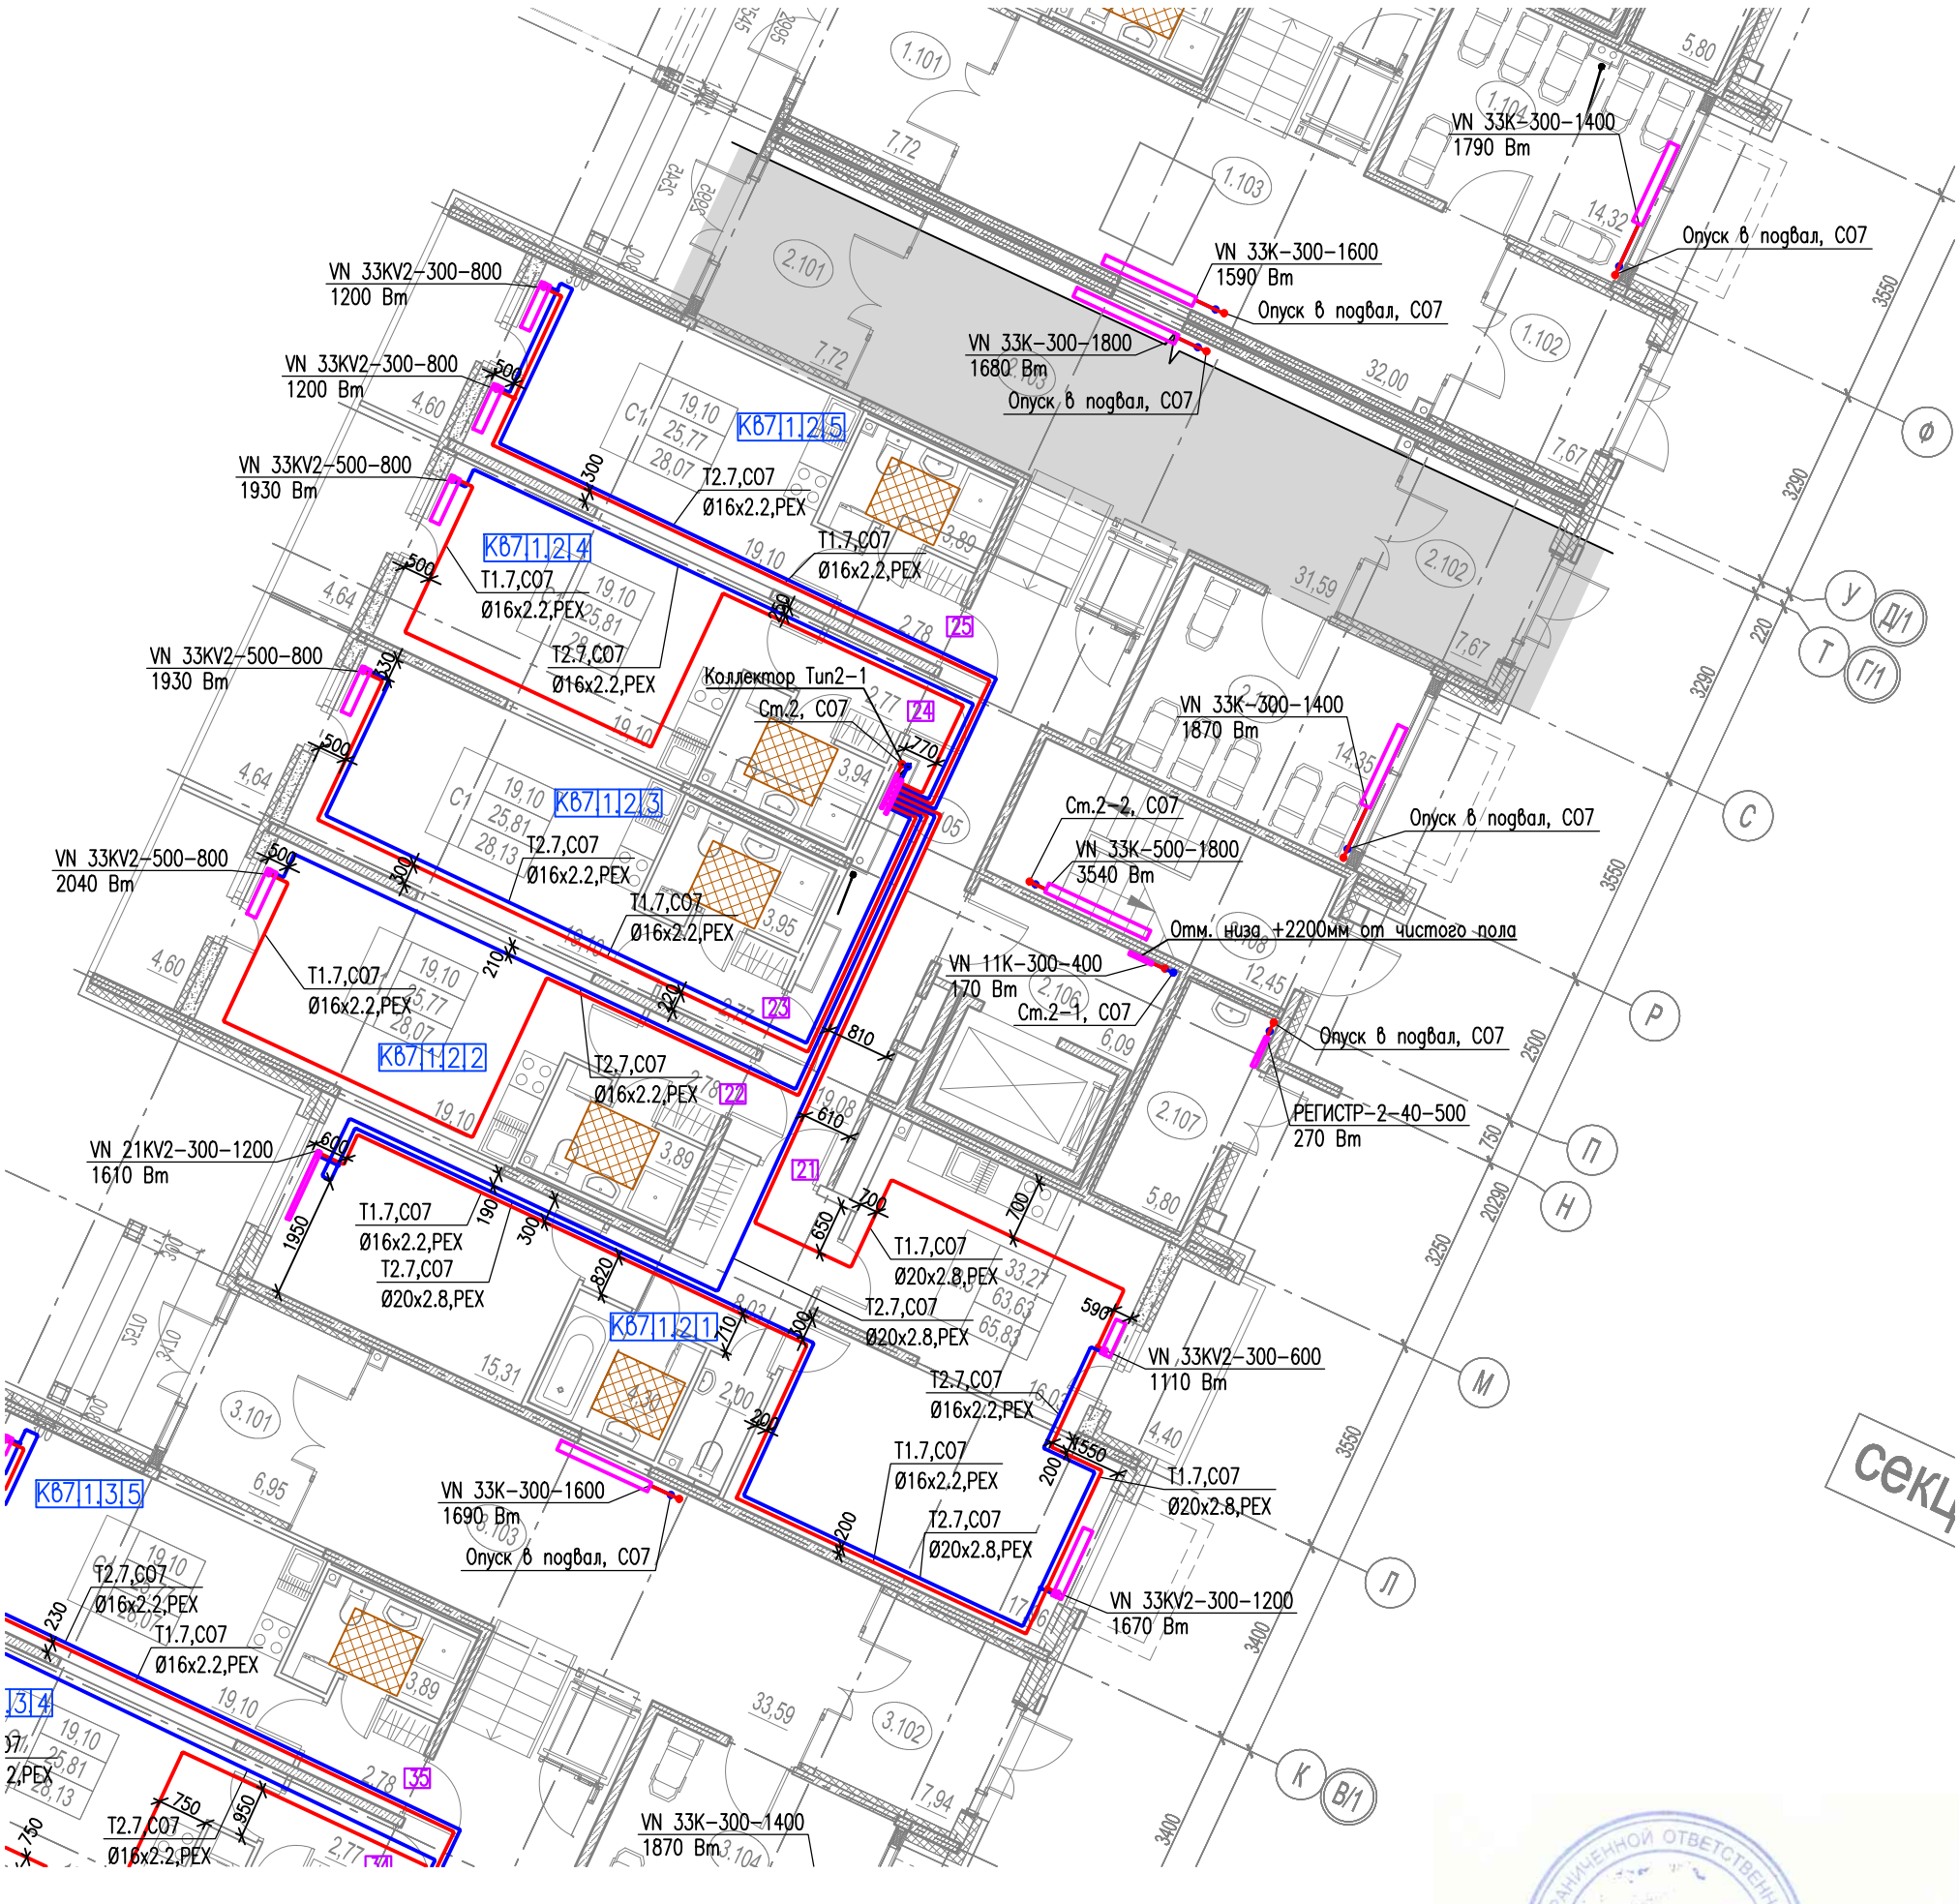

ООО «БАЛТИКОН»
Данный чертеж является исполнительным
«___» _____ 20__ г.
Подпись

Изм.	Кол.	Лист	№ док.	Подп.	Дата	03-2017-БС66-7-ОВ		
						Многоэтажная жилая застройка (жилой комплекс со встроенными помещениями, подземными автостоянками) по адресу: г. Санкт-Петербург, Большой Сампсониевский проспект (кад. номер участка 78:36:0005016:1309)		
Нач. участка	Ткачев А.А.					Корпус 7	Стадия	Лист	Листов
Разработал	Иванова М.П.						ИД	21	
						Исполнительная схема. Отопление. План 1 этажа. Секция 2	ООО "Балтикон"		