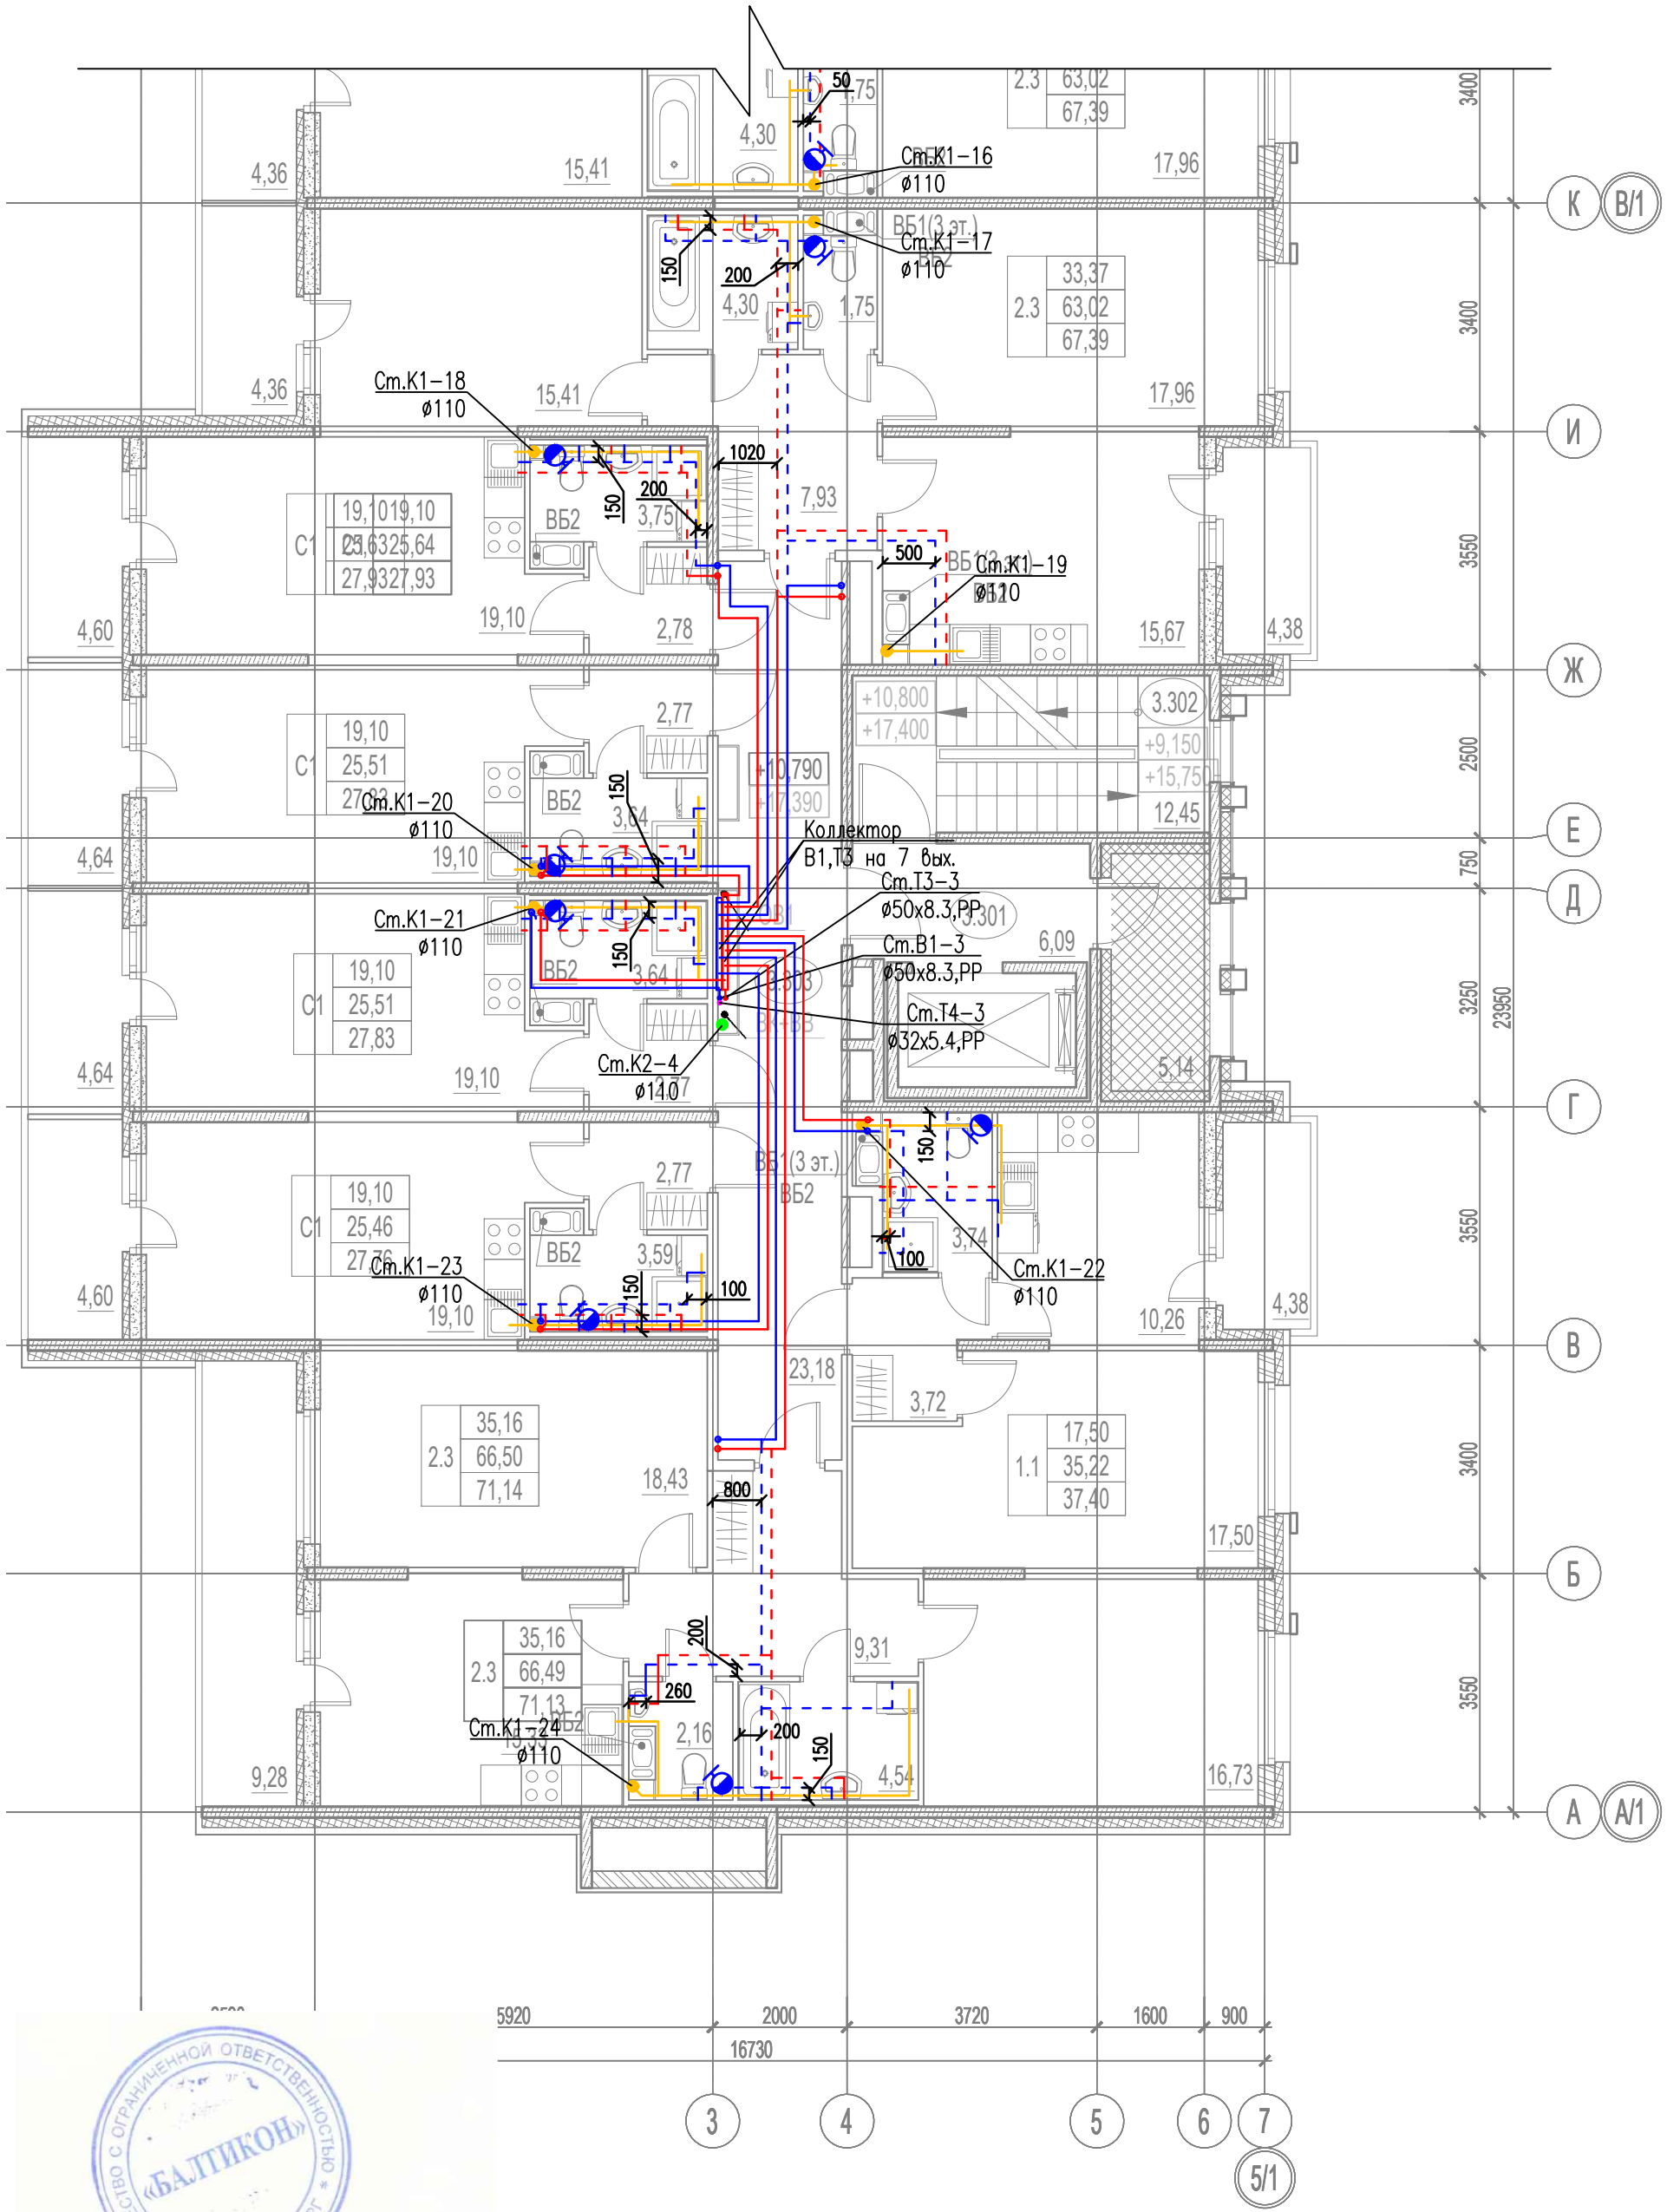


ООО «БАЛТИКОН»
Данный чертеж является исполнительным
«___»_____20__г.
Подпись_____

| Изм. | Кол. | Лист | № док. | Подп. | Дата |
|---|---|---|---|---|---|
| Нач. участка | | Ткачев А.А. | | | |
| Разработал | | Иванова М.П. | | | |

03–2017–БС66–7–ВК

Многоэтажная жилая застройка (жилой комплекс со встроенными помещениями, подземными автостоянками) по адресу: г. Санкт–Петербург, Большой Сампсониевский проспект (кад. номер участка 78:36:0005016:1309)

Корпус 7

| Стадия | Лист | Листов |
|---|---|---|
| ИД | 37 | |

Исполнительная схема. Водоснабжение.
План 7 этажа.
Секция 3

ООО "Балтикон"