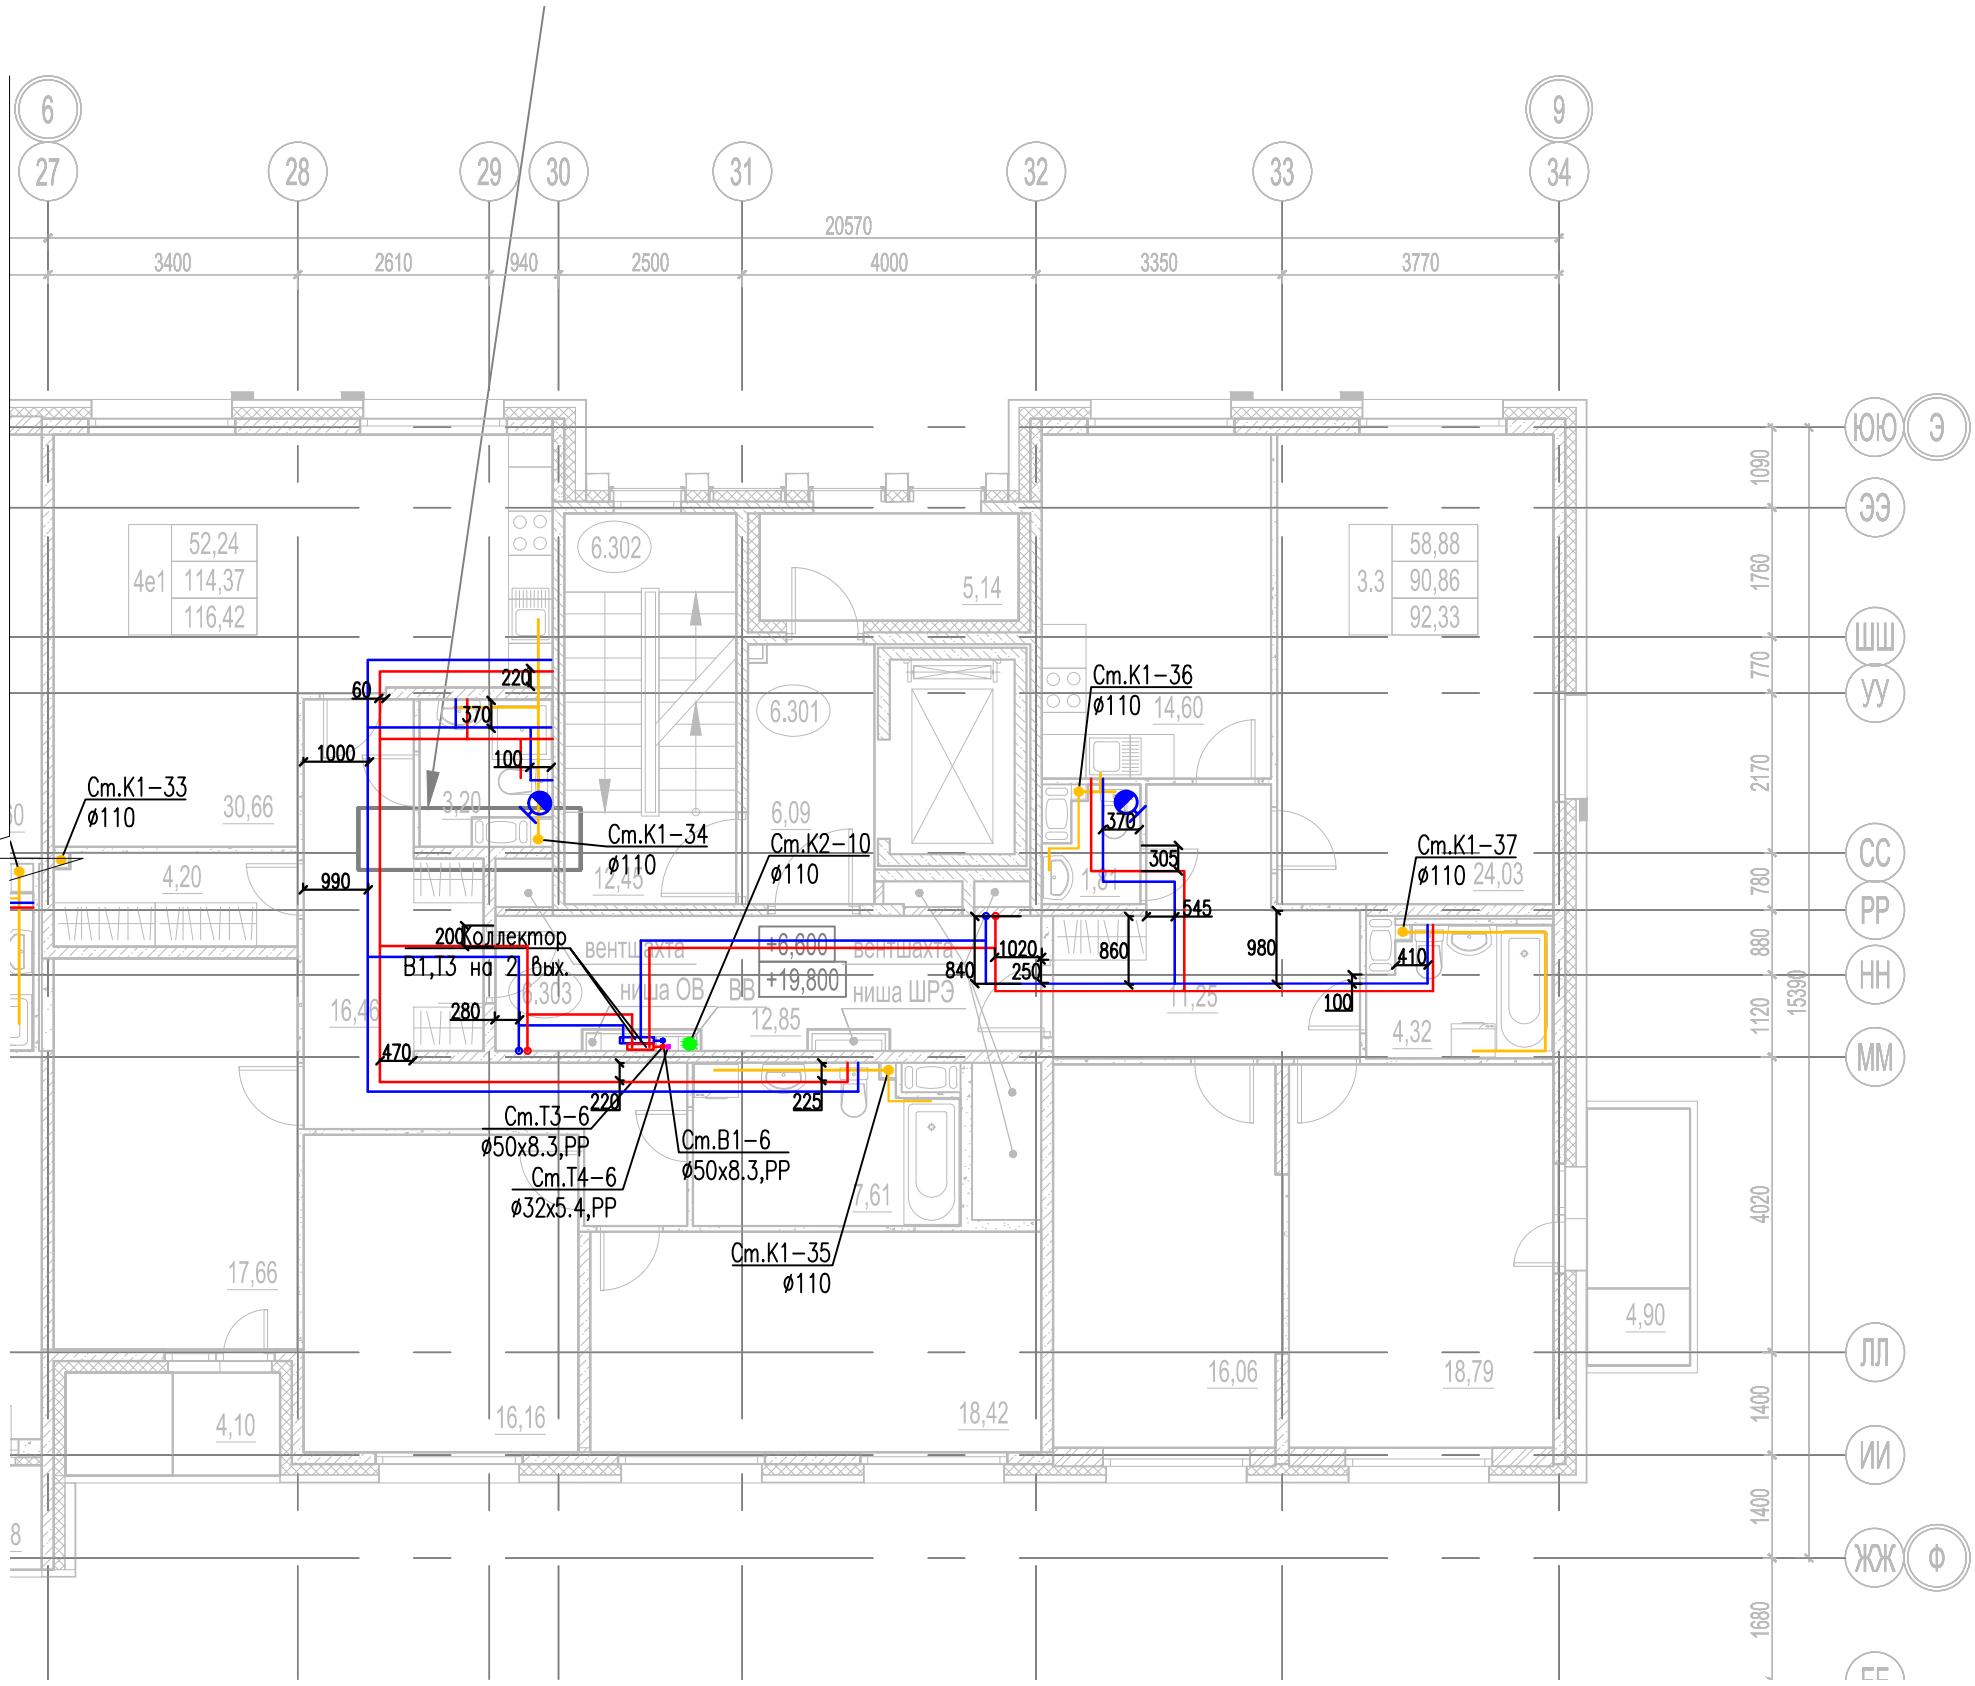

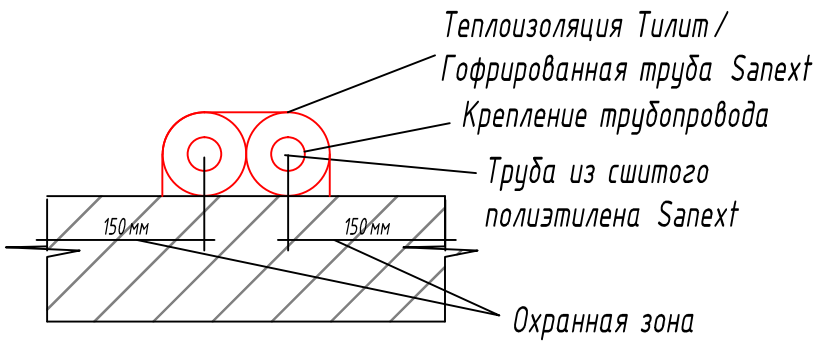

ООО «БАЛТИКОН»
Данный чертеж является исполнительным
«___» _____ 20__ г.
Подпись _____

Изм.	Кол.	Лист	№ док.	Подп.	Дата	03–2017–БС66–1–ВК		
						Многоэтажная жилая застройка (жилой комплекс со встроенными помещениями, подземными автостоянками) по адресу: г. Санкт–Петербург, Большой Сампсониевский проспект (кад. номер участка 78:36:0005016:1309)		
Нач. участка		Ткачев А.А.				Корпус 1	Стадия	Лист	Листов
Разработал		Иванова М.П.					ИД	70	
						Исполнительная схема №70. Водоснабжение План 5 этажа. Секция 6.	ООО "Балтикон"		