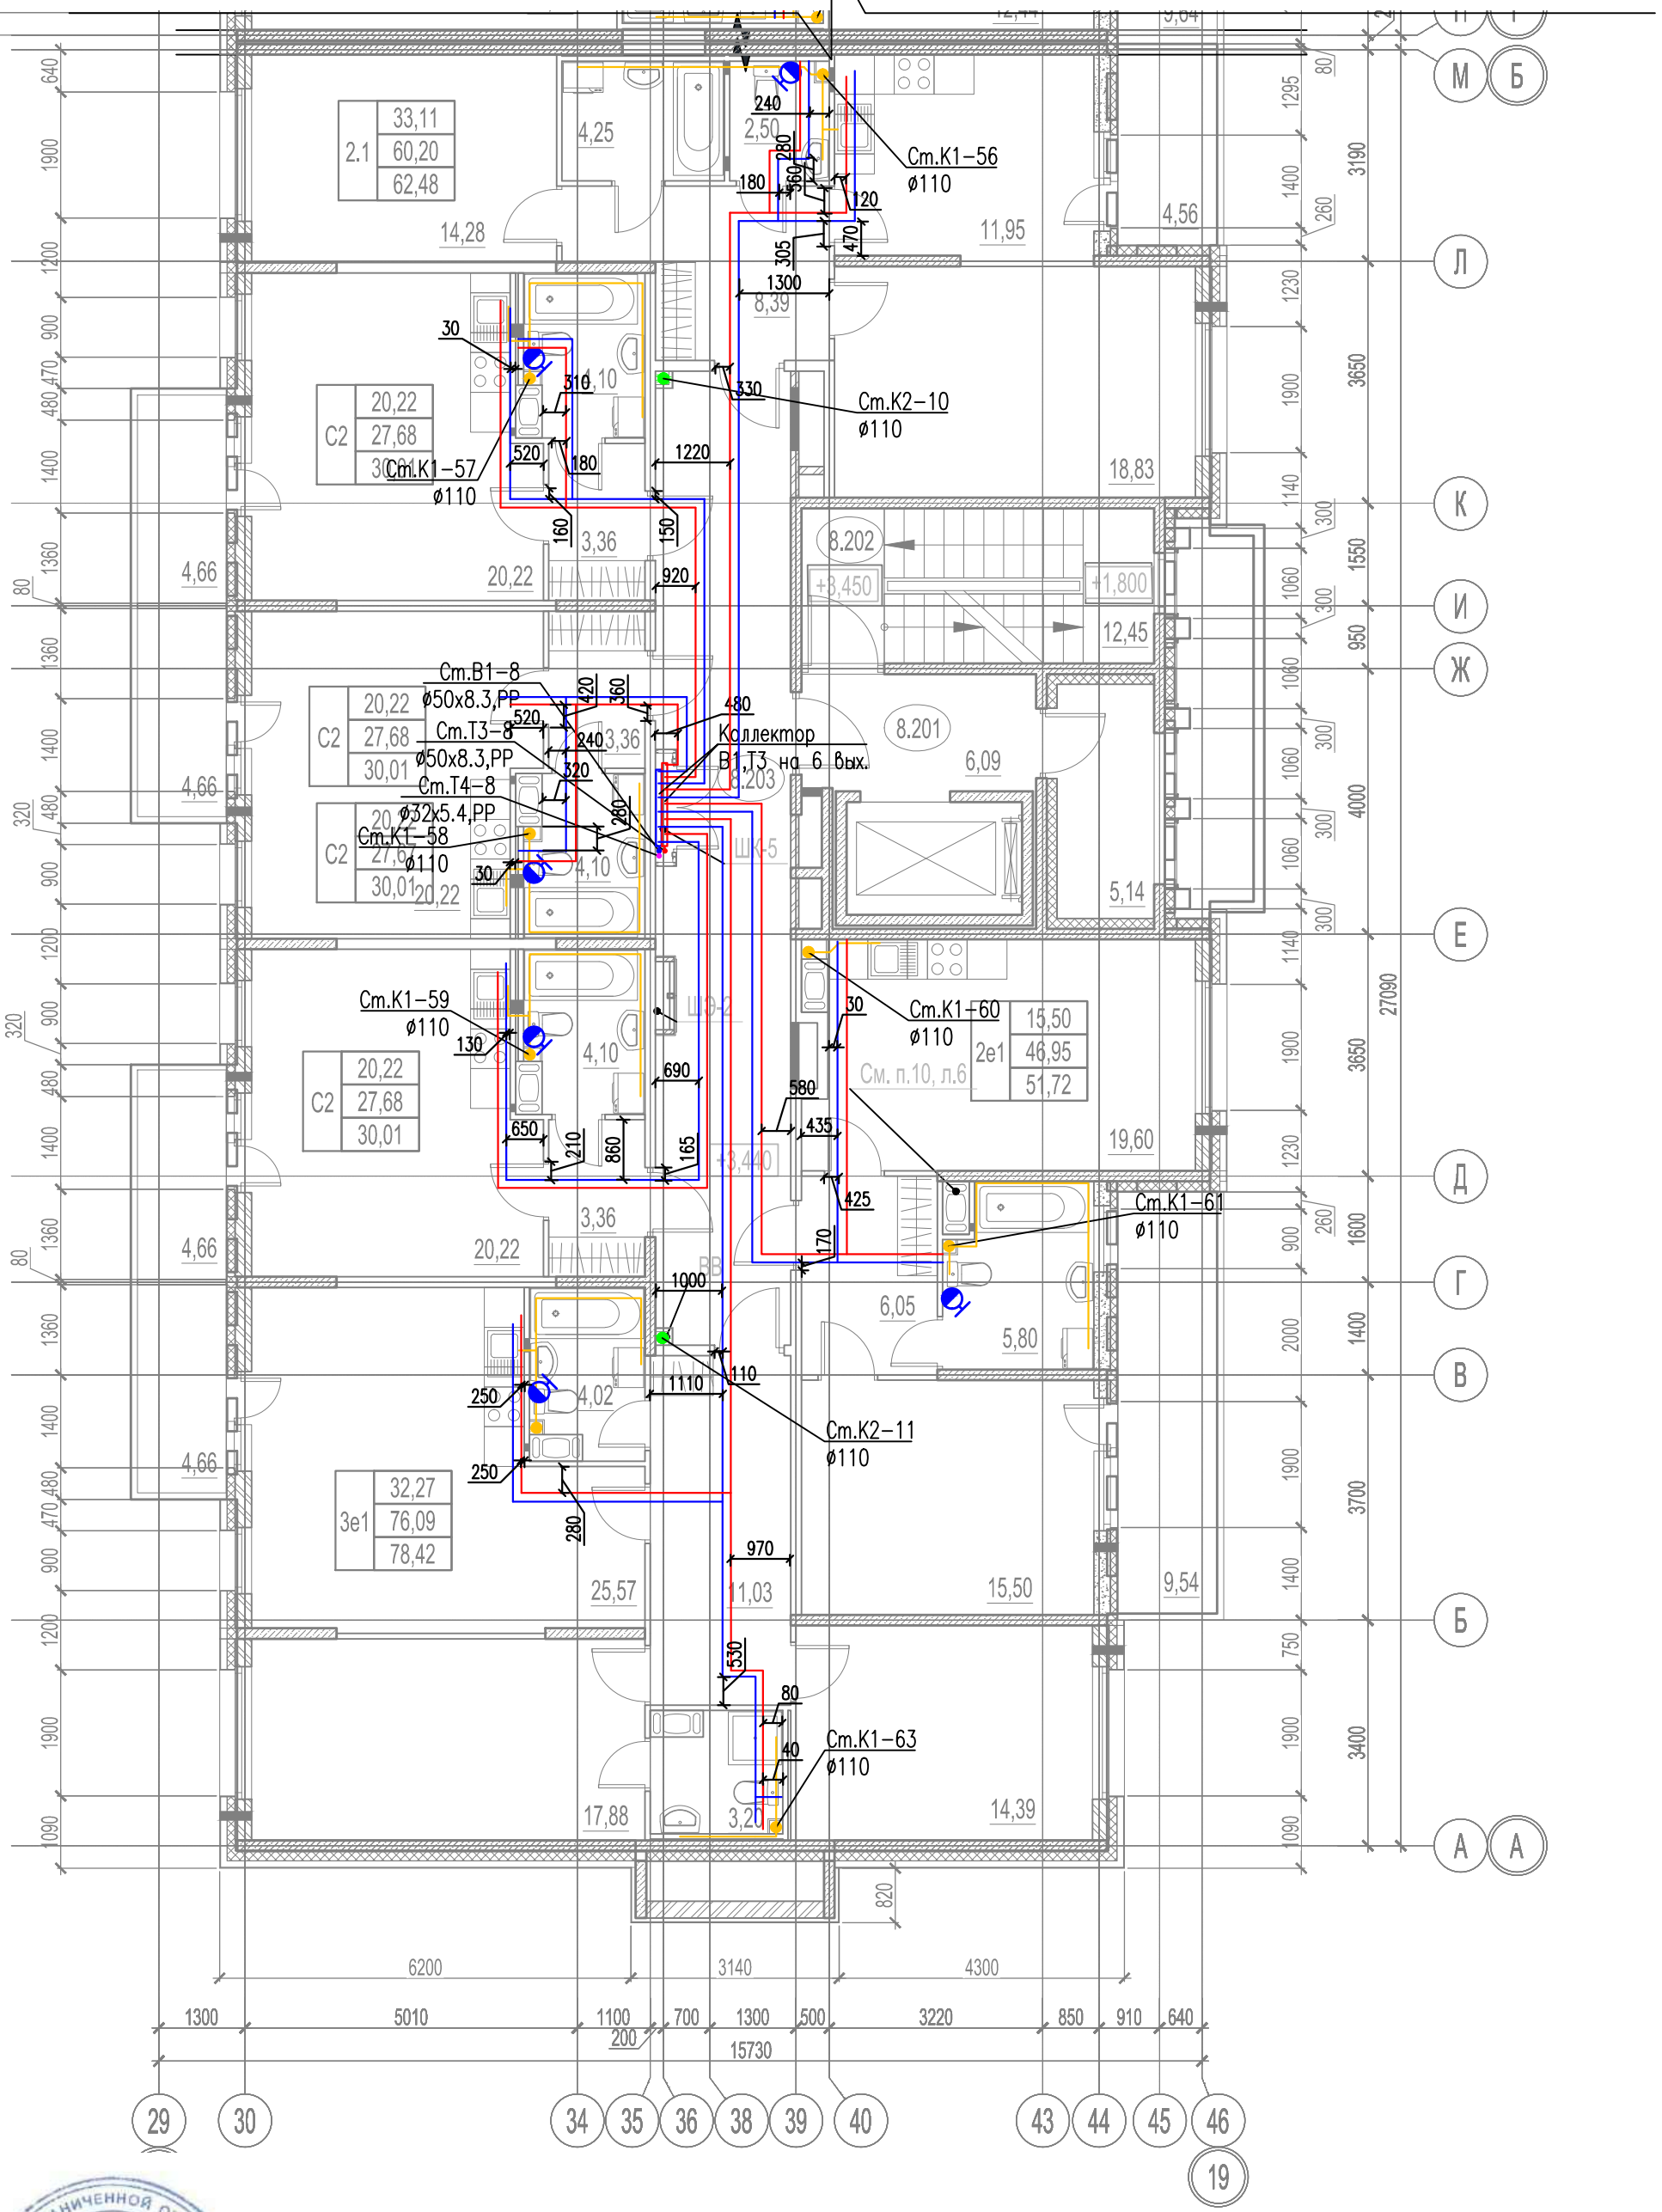

ООО «БАЛТИКОН»
Данный чертеж является исполнительным
«___»_____20__г.
Подпись

Изм.	Кол.	Лист	№ док.	Подп.	Дата	03-2017-БС66-2-ВК			
						Многоэтажная жилая застройка (жилой комплекс со встроенными помещениями, подземными автостоянками) по адресу: г. Санкт-Петербург, Большой Сампсониевский проспект (кад. номер участка 78:36:0005016:1309)			
Нач. участка		Ткачев А.А.				Корпус 2	Стадия	Лист	Листов
Разработал		Иванова М.П.					ИД	92	
						Исполнительная схема. Водоснабжение. План 2 этажа. Секция 8	ООО "Балтикон"		