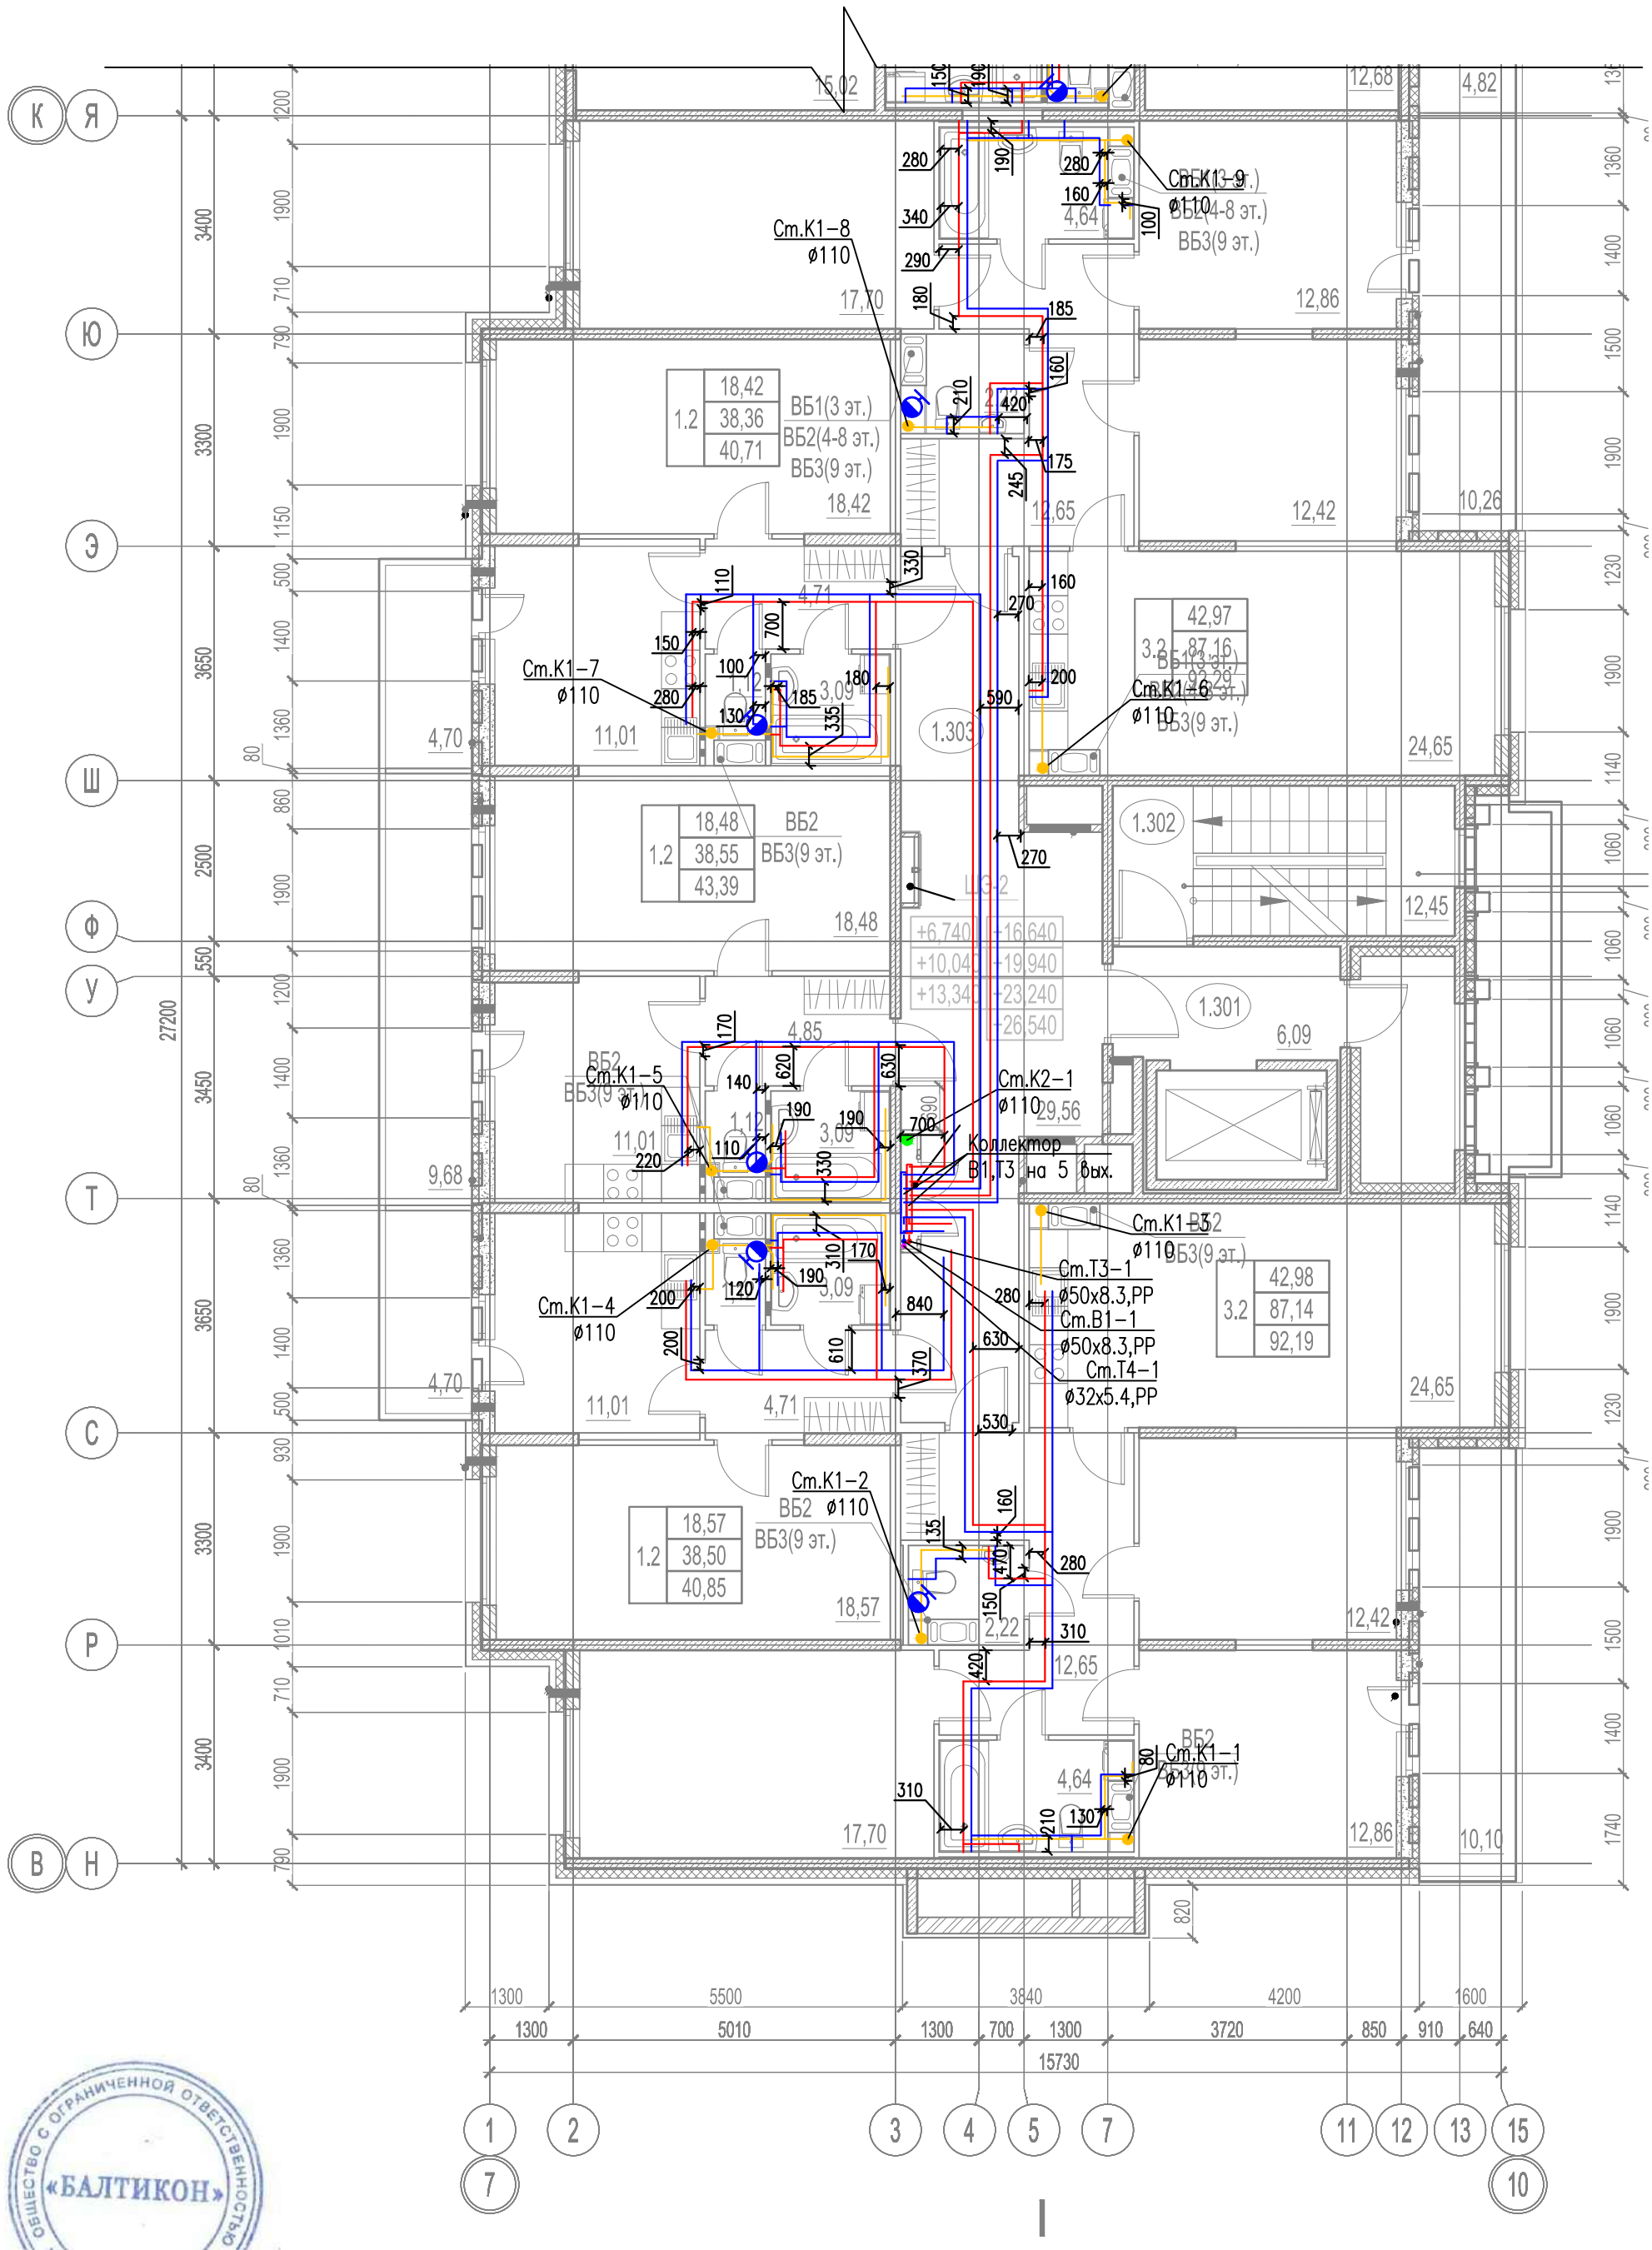

ОБЩЕСТВО С ОГРАНИЧЕННОЙ ОТВЕТСТВЕННОСТЬЮ «БАЛТИКОН» САНКТ-ПЕТЕРБУРГ

ООО «БАЛТИКОН»
Данный чертеж является исполнительным
«___» _____ 20__ г.
Подпись

Изм.	Кол.	Лист	№ док.	Подп.	Дата
Нач. участка		Ткачев А.А.			
Разработал		Иванова М.П.			

03-2017-БС66-2-ВК

Многоэтажная жилая застройка (жилой комплекс со встроенными помещениями, подземными автостоянками) по адресу: г. Санкт-Петербург, Большой Сампсониевский проспект (кад. номер участка 78:36:0005016:1309)

Корпус 2

Стадия	Лист	Листов
ИД	34	

Исполнительная схема. Водоснабжение.
План 7 этажа.
Секция 1.

ООО "Балтикон"