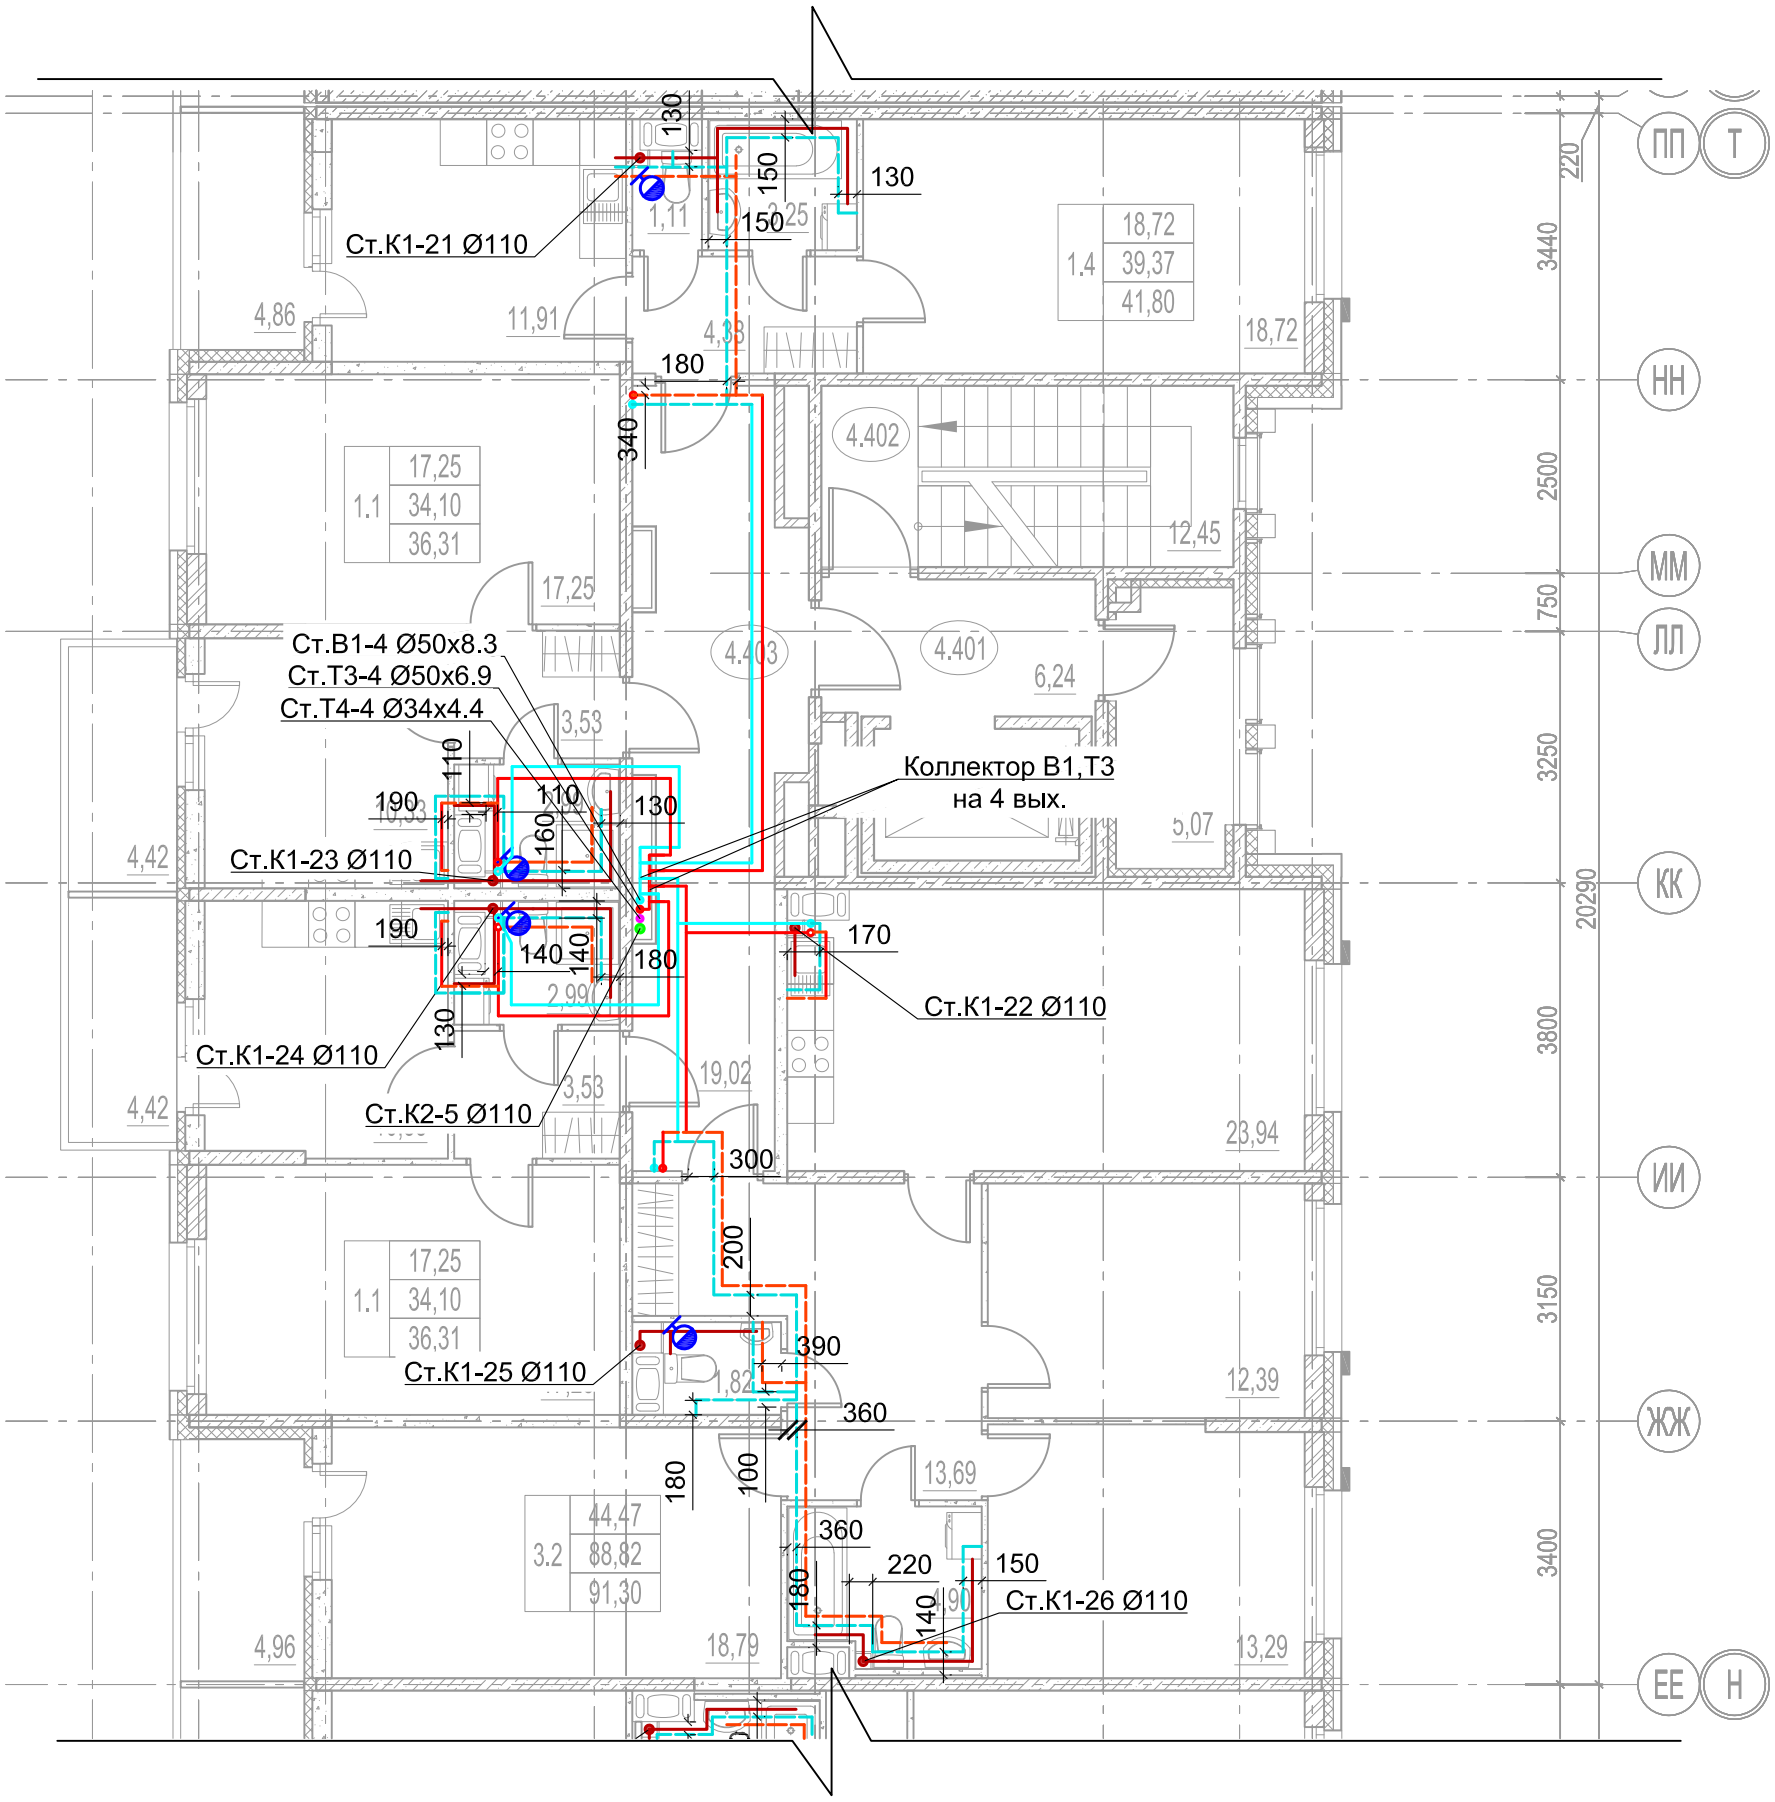

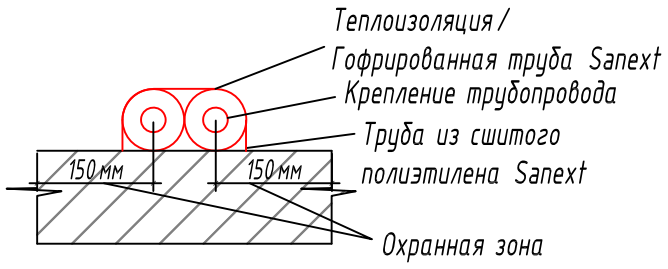

ООО «БАЛТИКОН»
Данный чертеж является исполнительным
«___»_____20__г.
Подпись_____

Изм.	Кол.	Лист	№ док.	Подп.	Дата	03-2017-БС66-3-ВК		
						Многоэтажная жилая застройка (жилой комплекс со встроенными помещениями, подземными автостоянками) по адресу: г. Санкт-Петербург, Большой Сампсониевский проспект (кад. номер участка 78:36:0005016:1309)		
Нач. участка		Ткачев А.А.				Корпус 3	Стадия: ИД	Лист: 55 / Листов:
Разработал		Иванова М.П.				Исполнительная схема. Водоснабжение. План 4 этажа. Секция 4	ООО "Балтикон"	