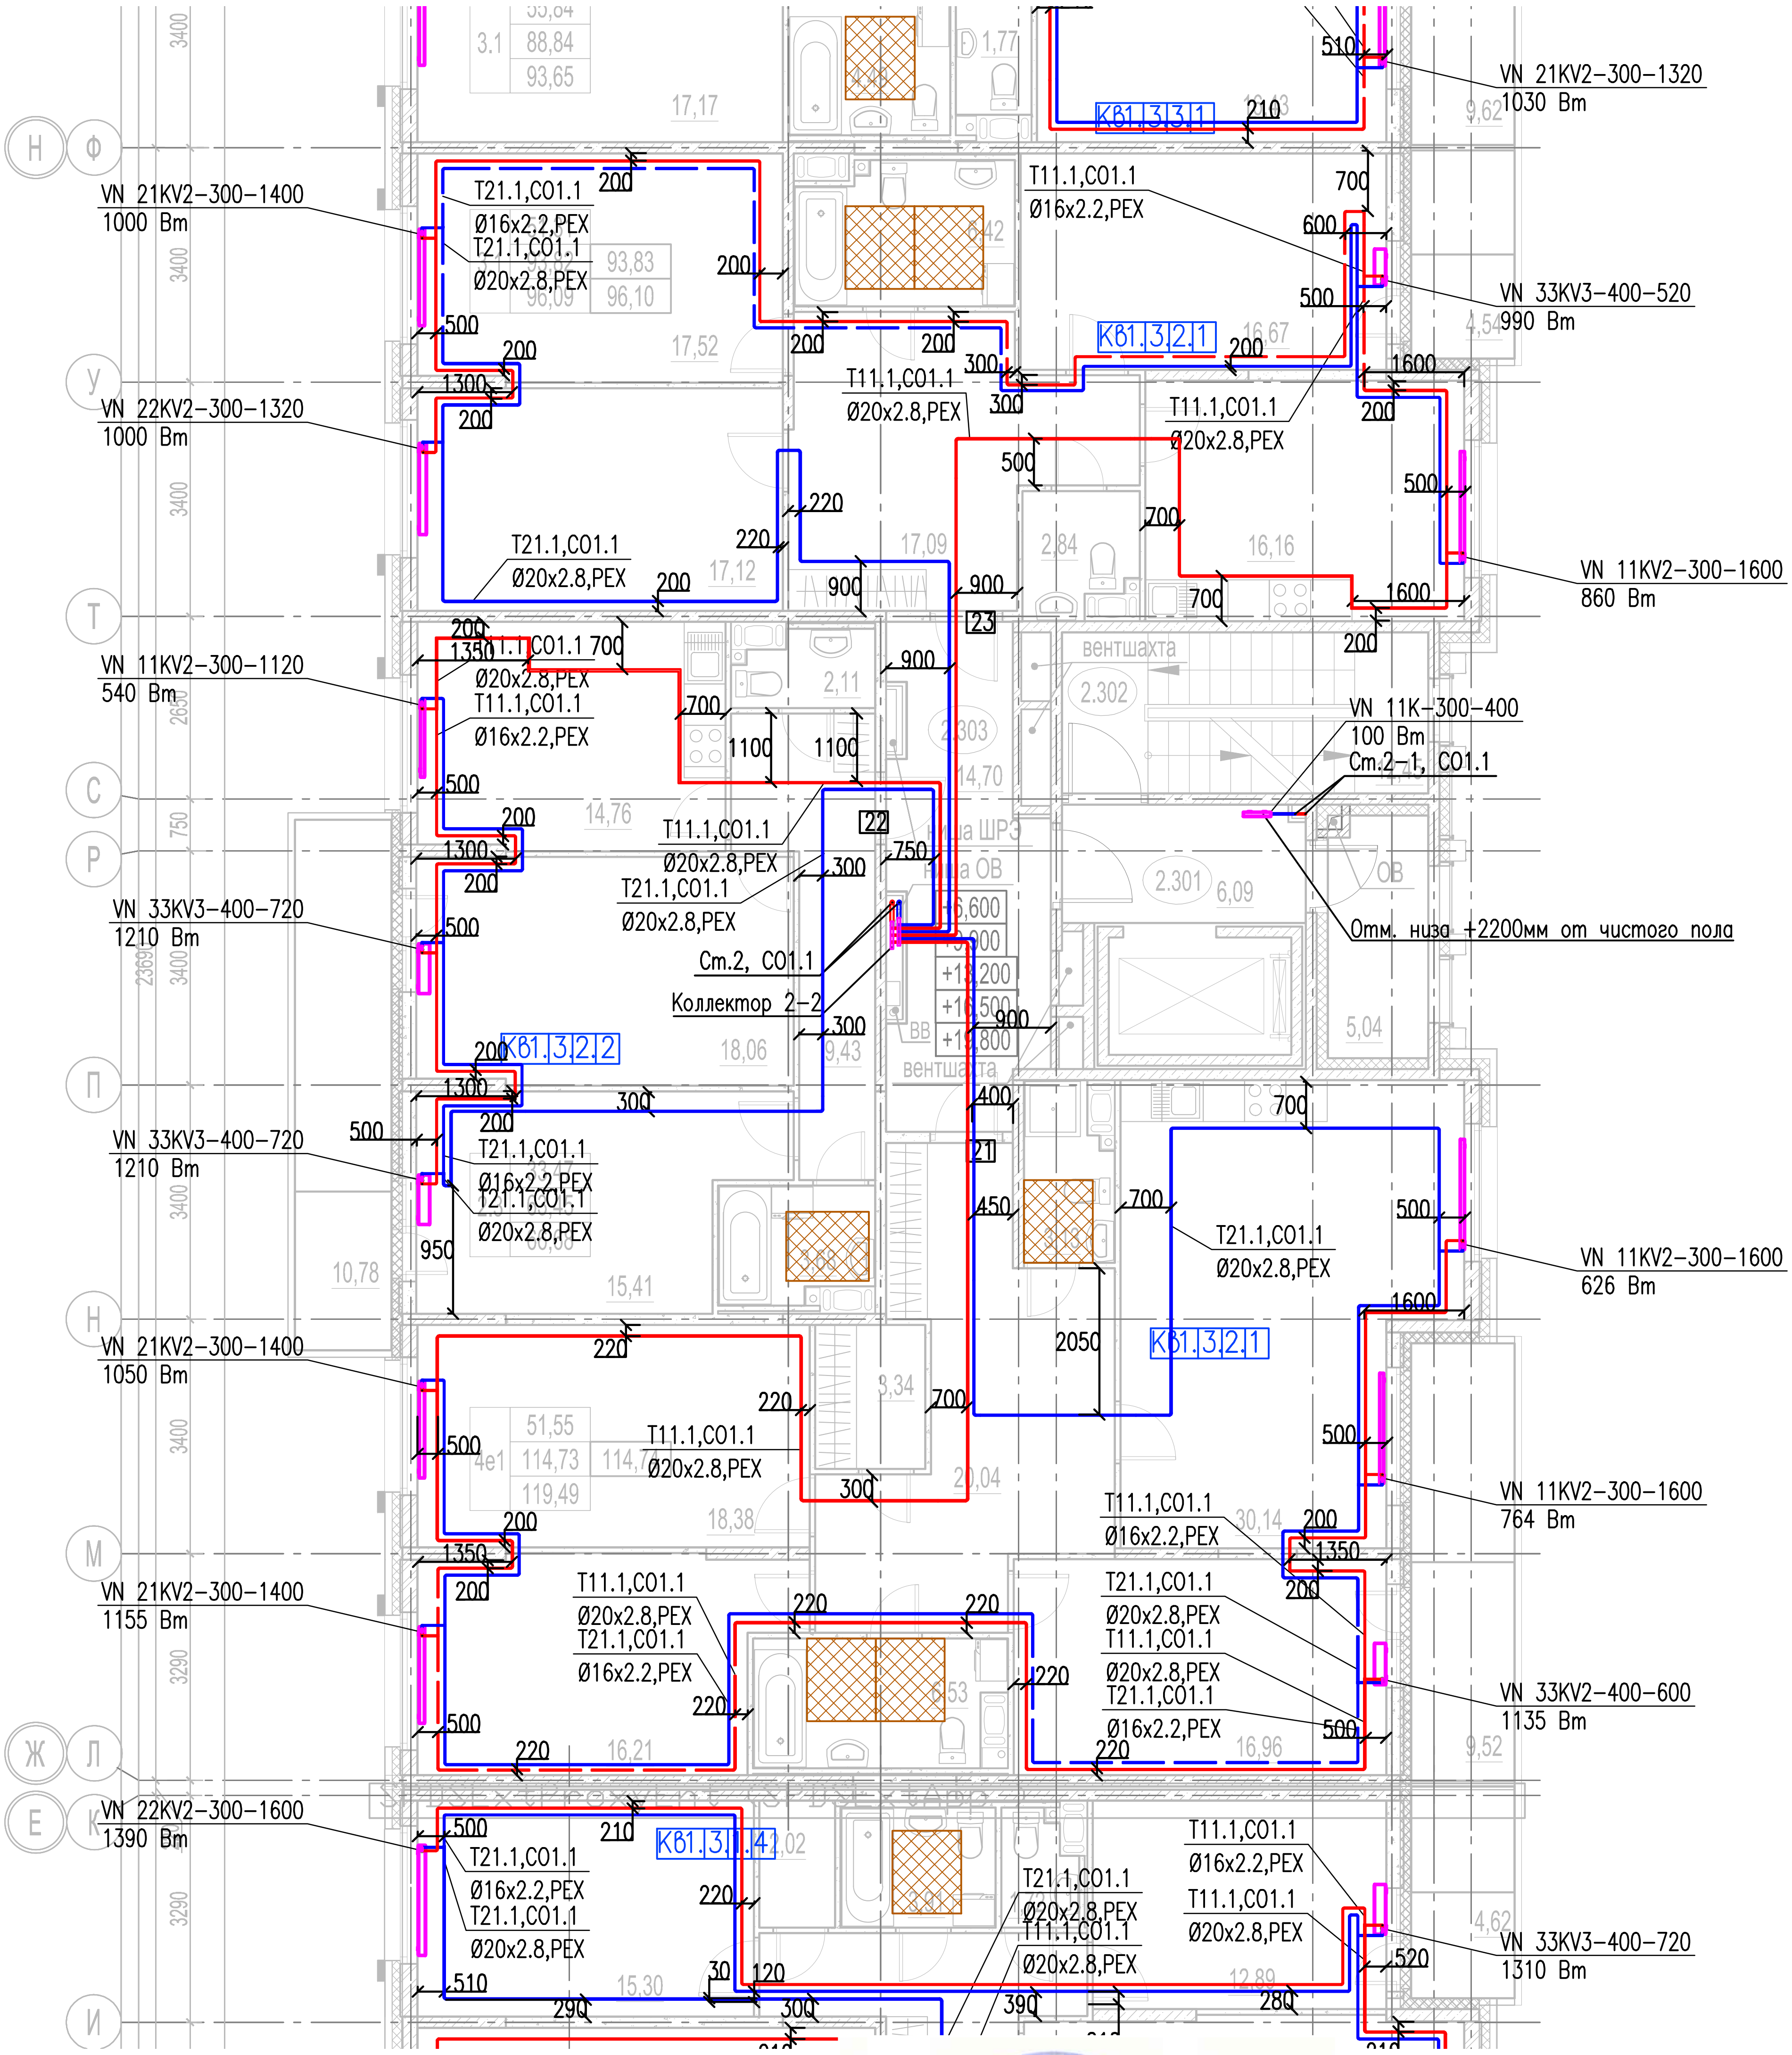

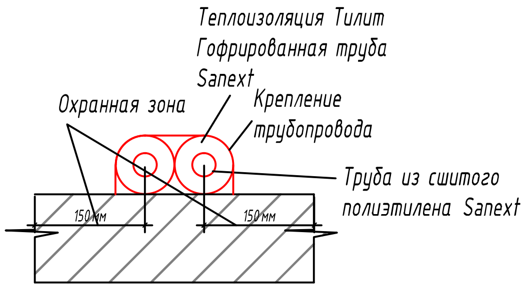

ООО «БАЛТИКОН»
Данный чертеж является исполнительным
«___» ____________ 20__ г.
Подпись

Общество с ограниченной ответственностью «БАЛТИКОН» * Санкт-Петербург *

Изм.	Кол.	Лист	№ док.	Подп.	Дата
Нач. участка		Ткачев А.А.			
Разработал		Иванова М.П.			

03-2017-БС66-1-ОВ

Многоэтажная жилая застройка (жилой комплекс со встроенными помещениями, подземными автостоянками) по адресу: г. Санкт-Петербург, Большой Сампсониевский проспект (кад. номер участка 78:36:0005016:1309)

Корпус 1

Стадия	Лист	Листов
ИД	41	

Исполнительная схема №41. Отопление.
План 4 этажа.
Секция 2.

ООО "Балтикон"