


План подземного этажа 2

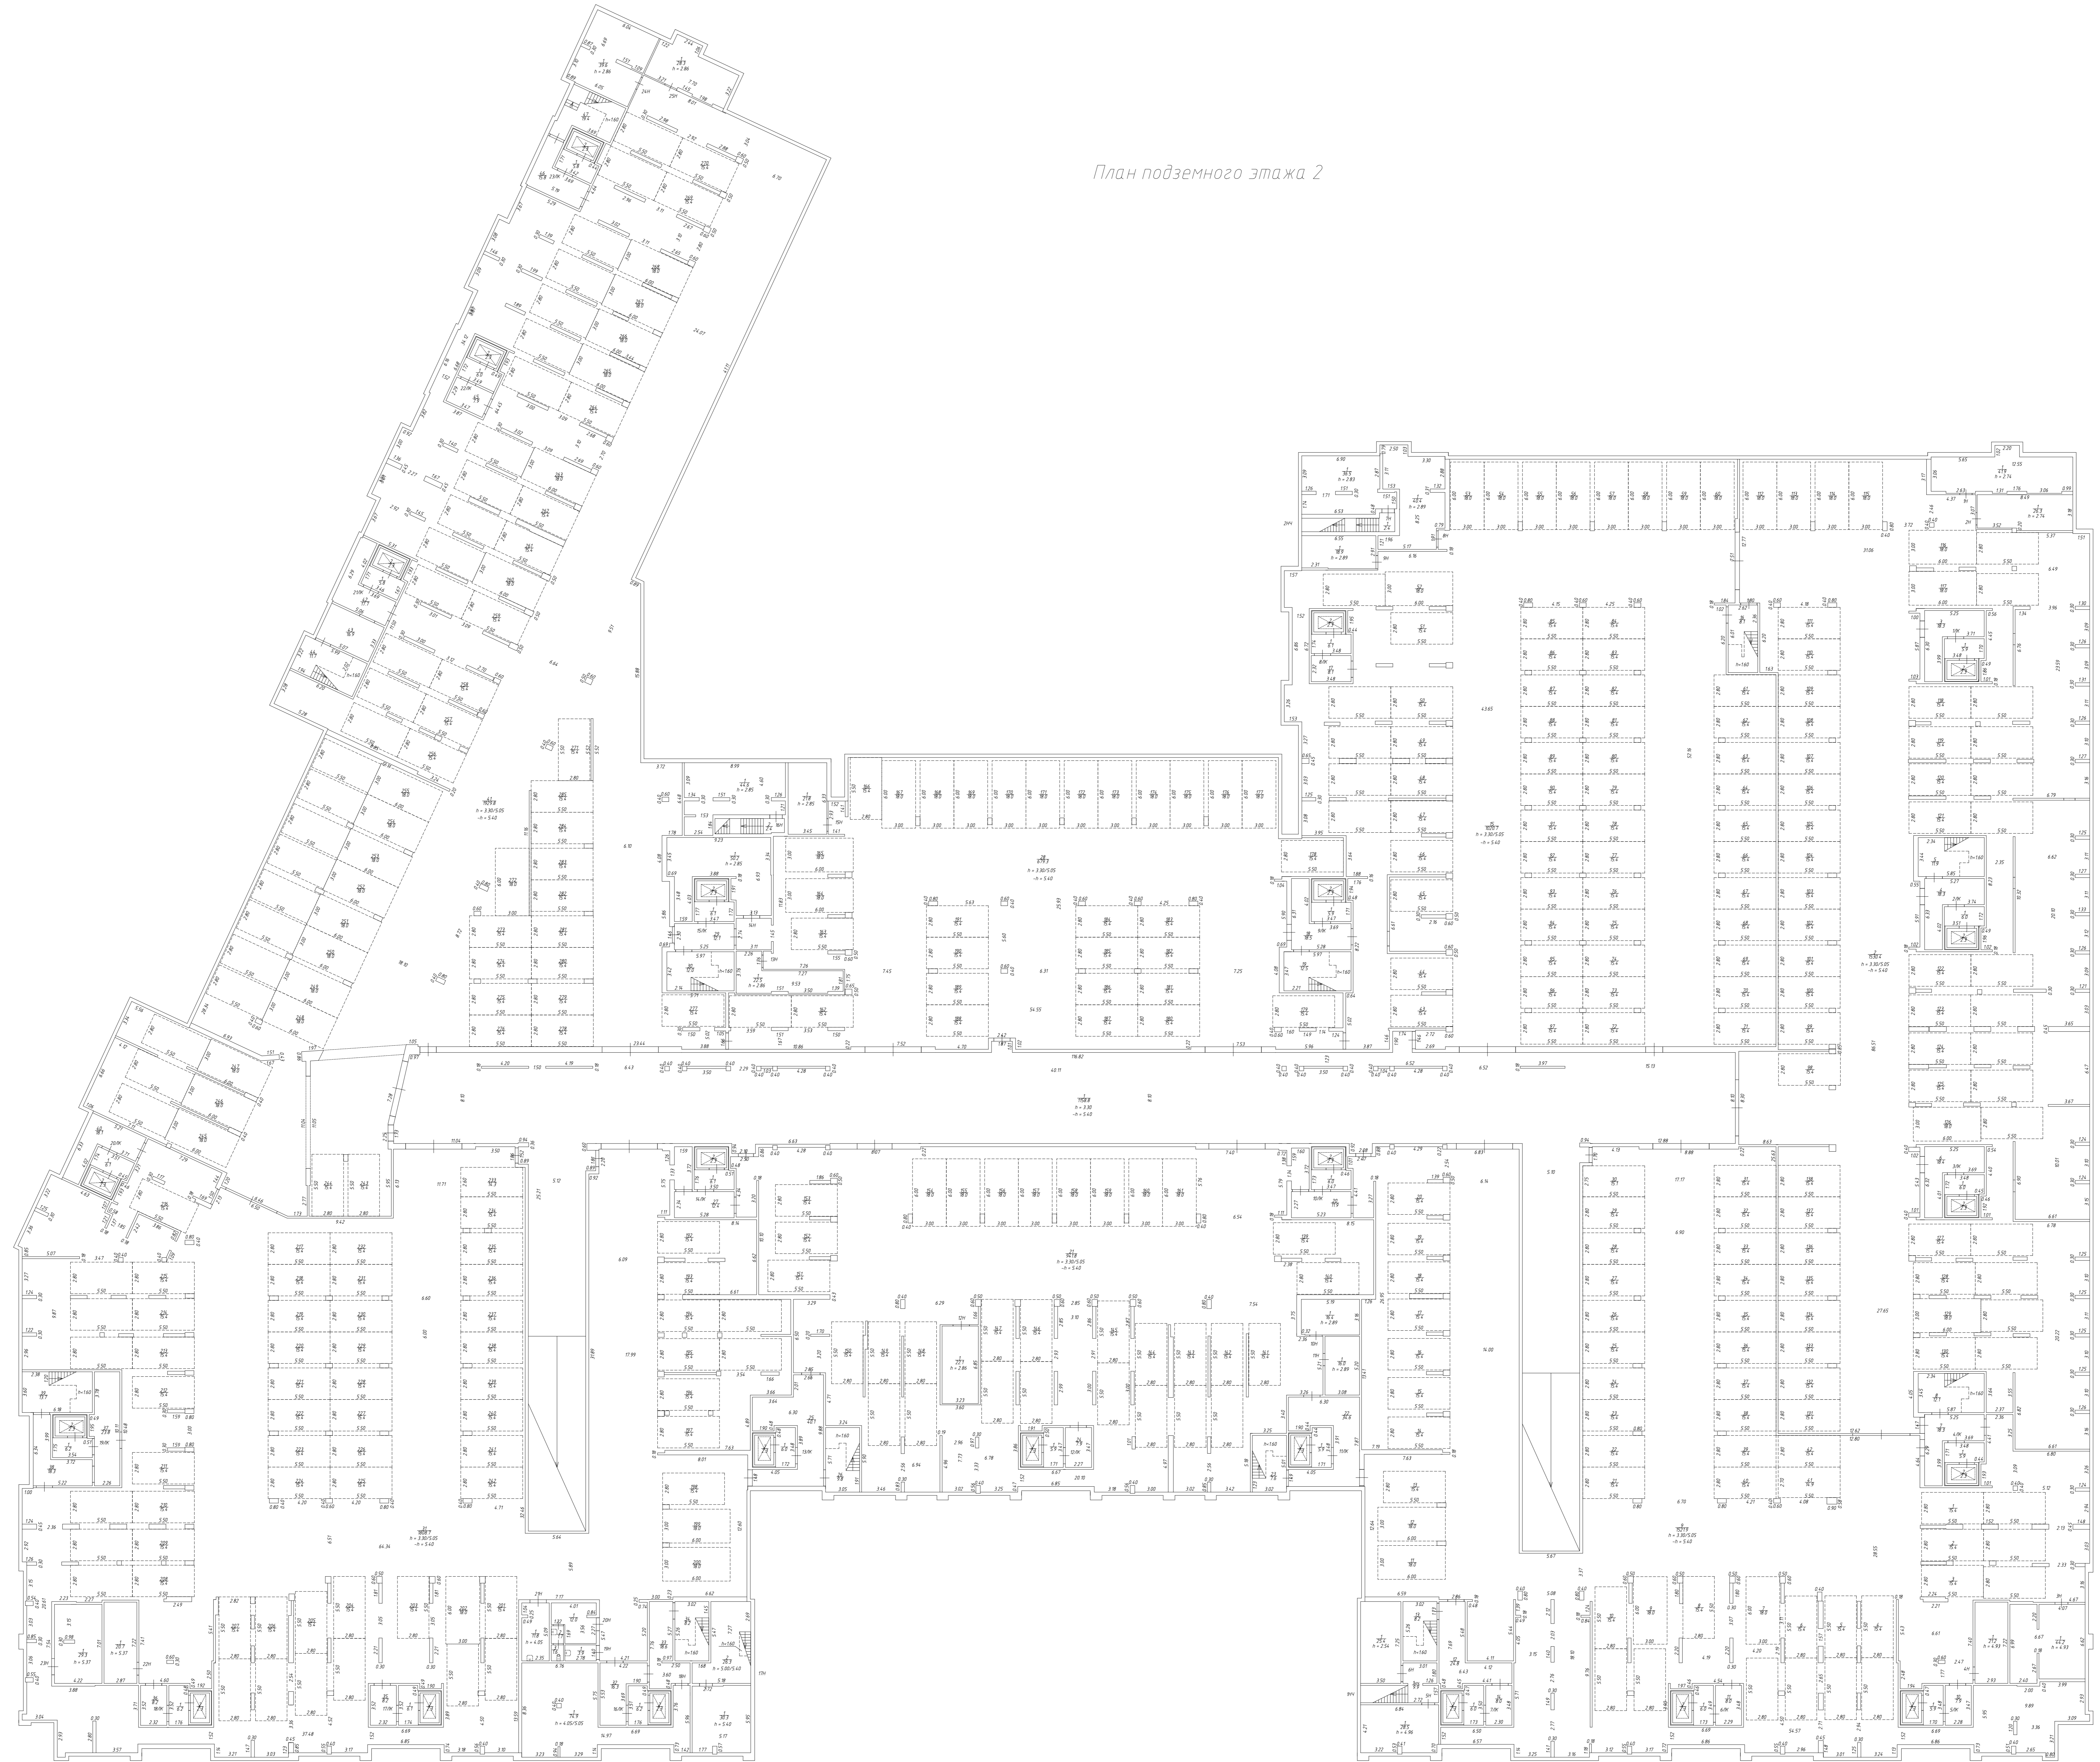

