
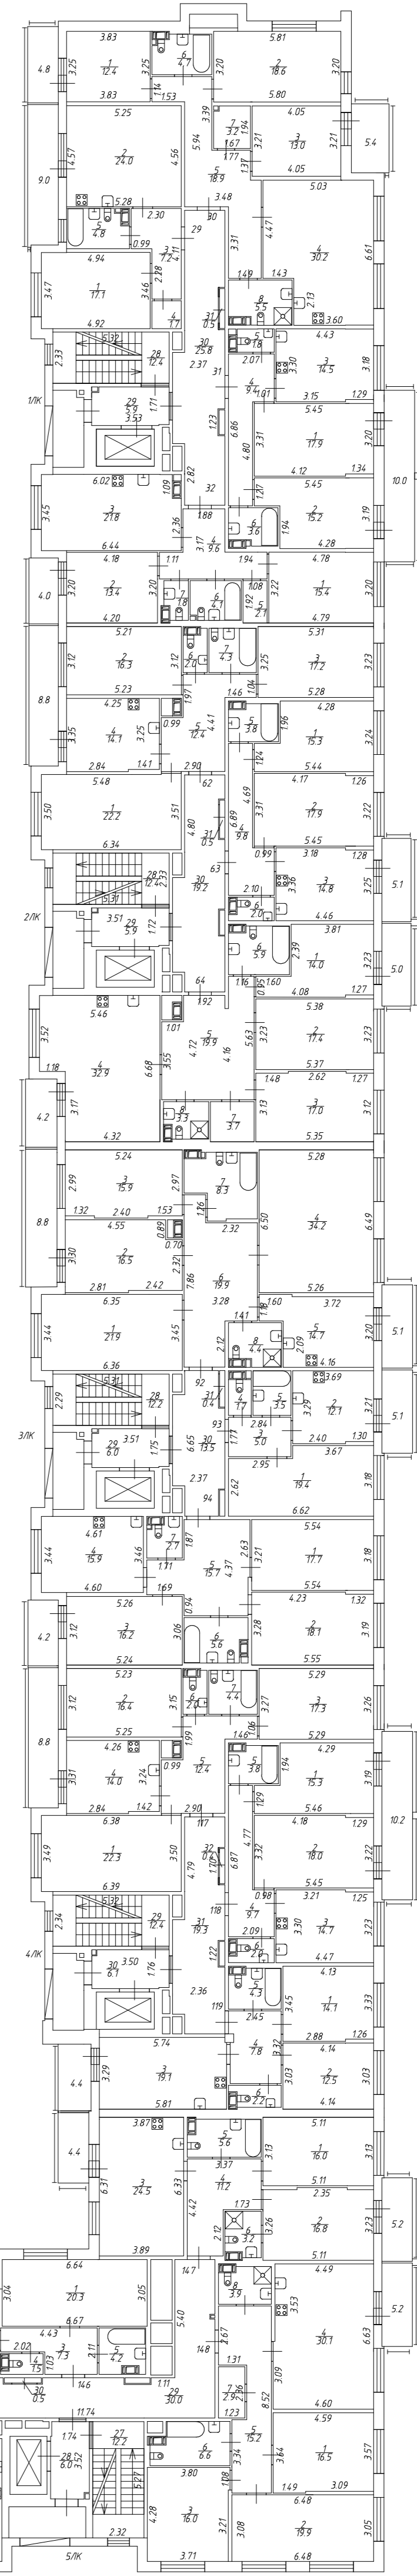
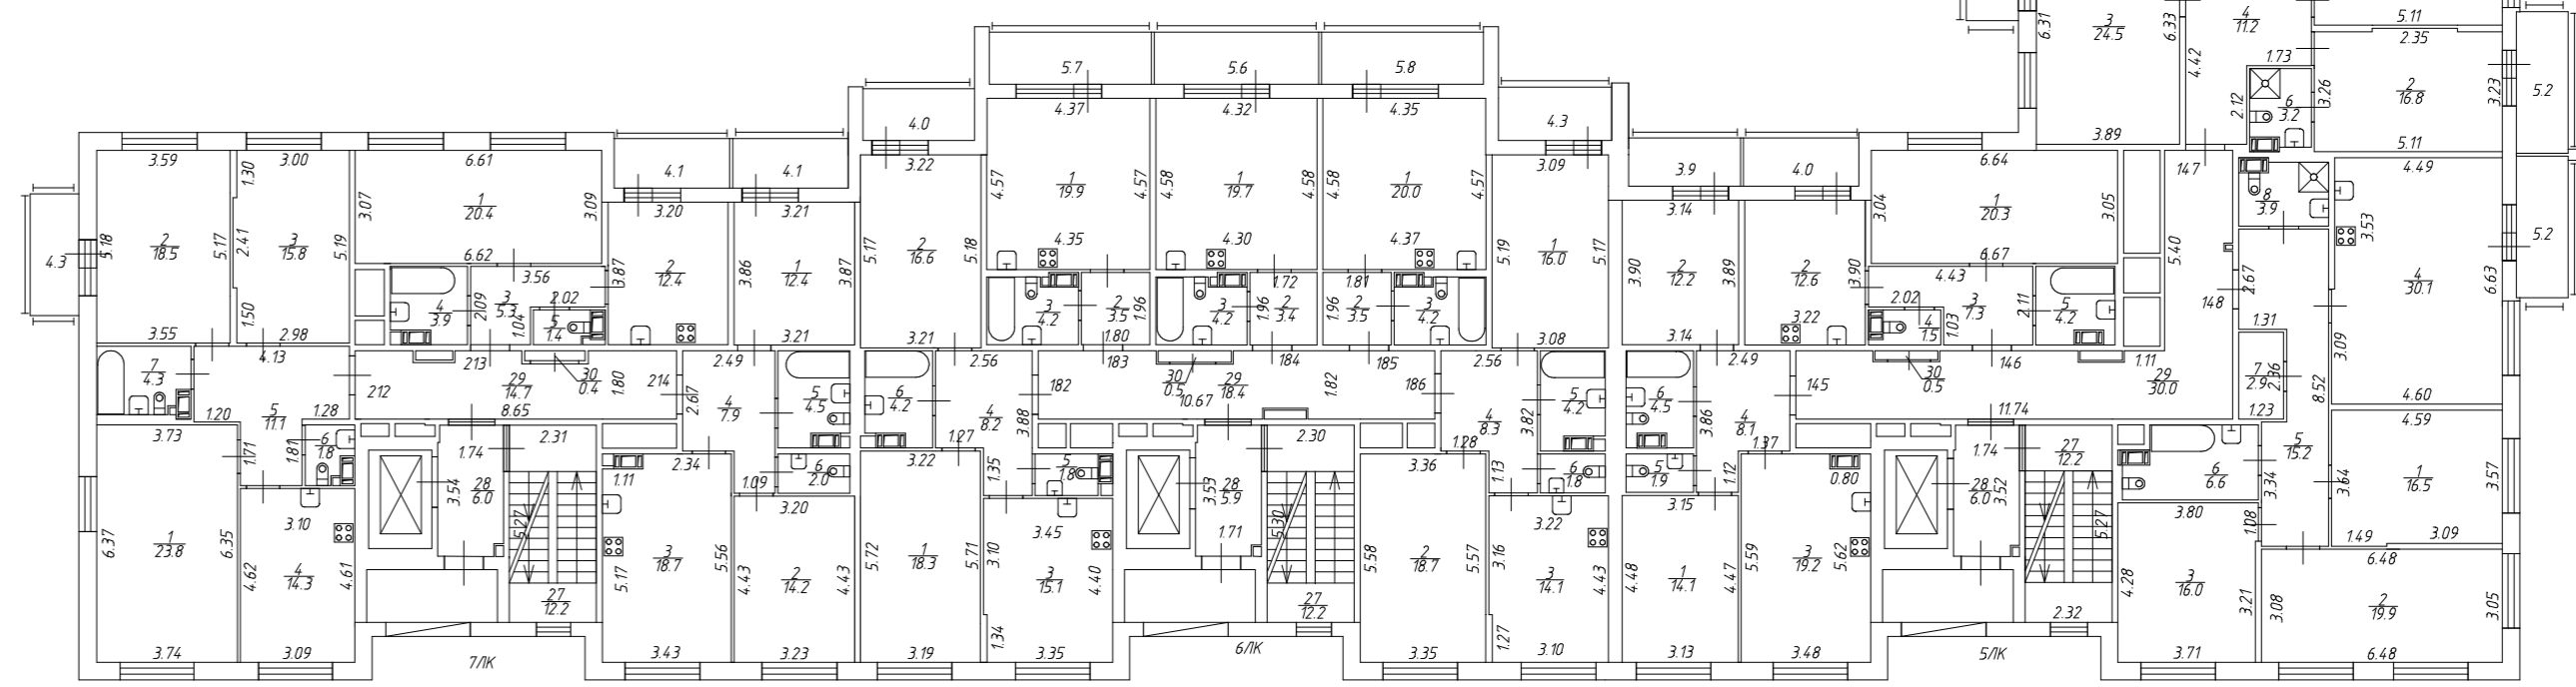
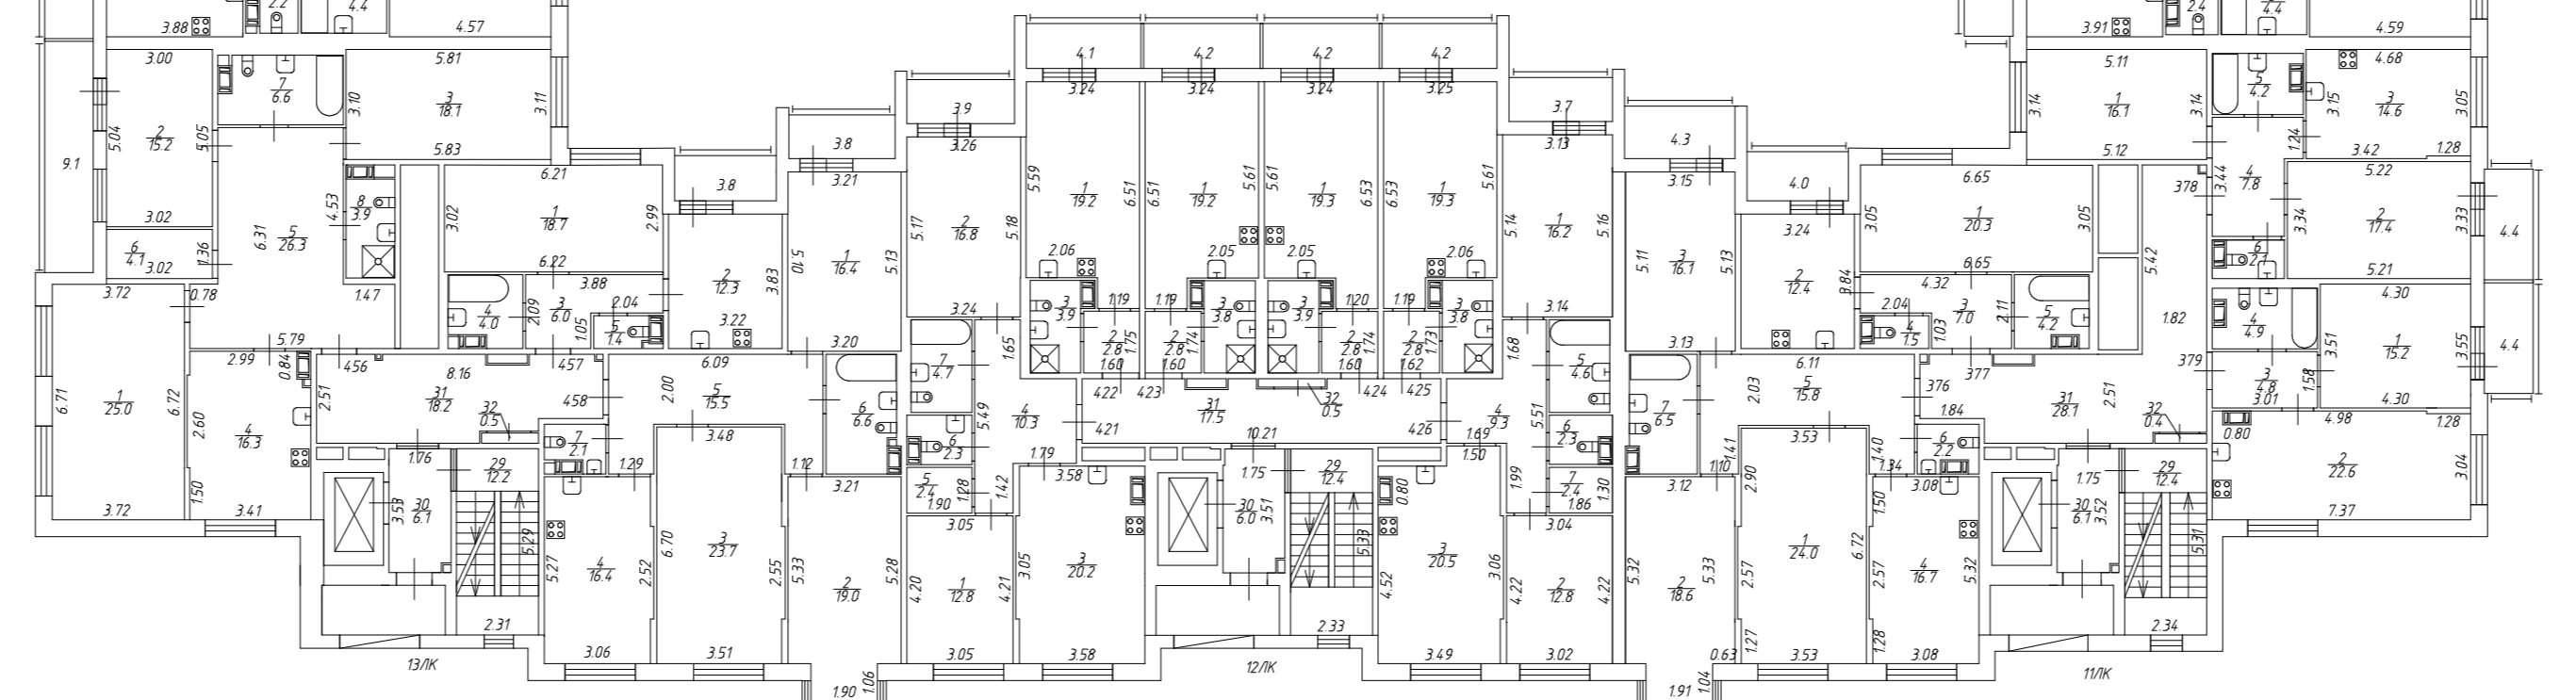
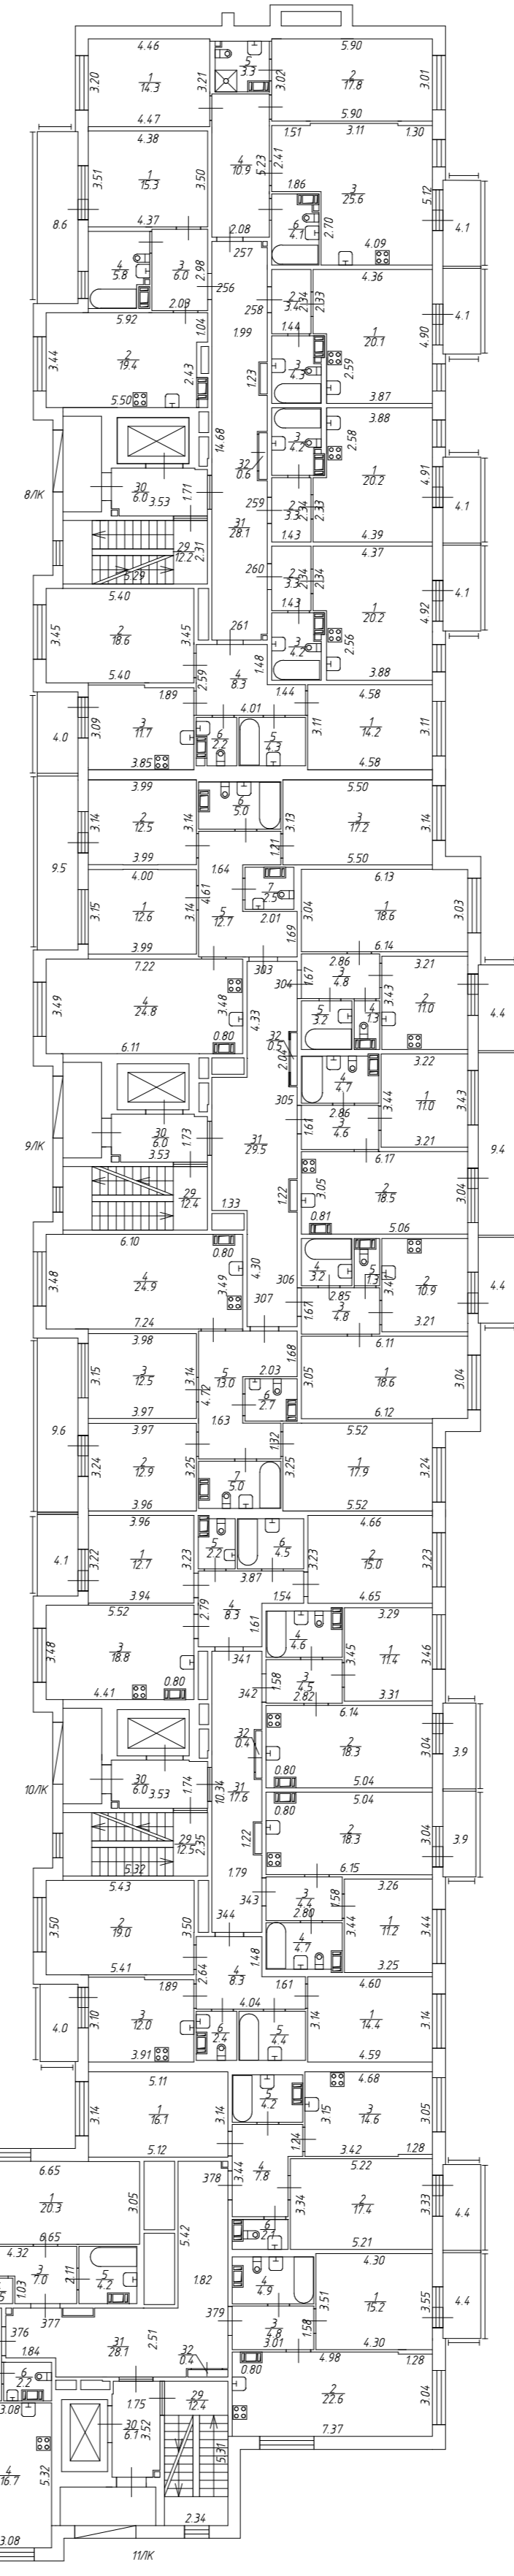
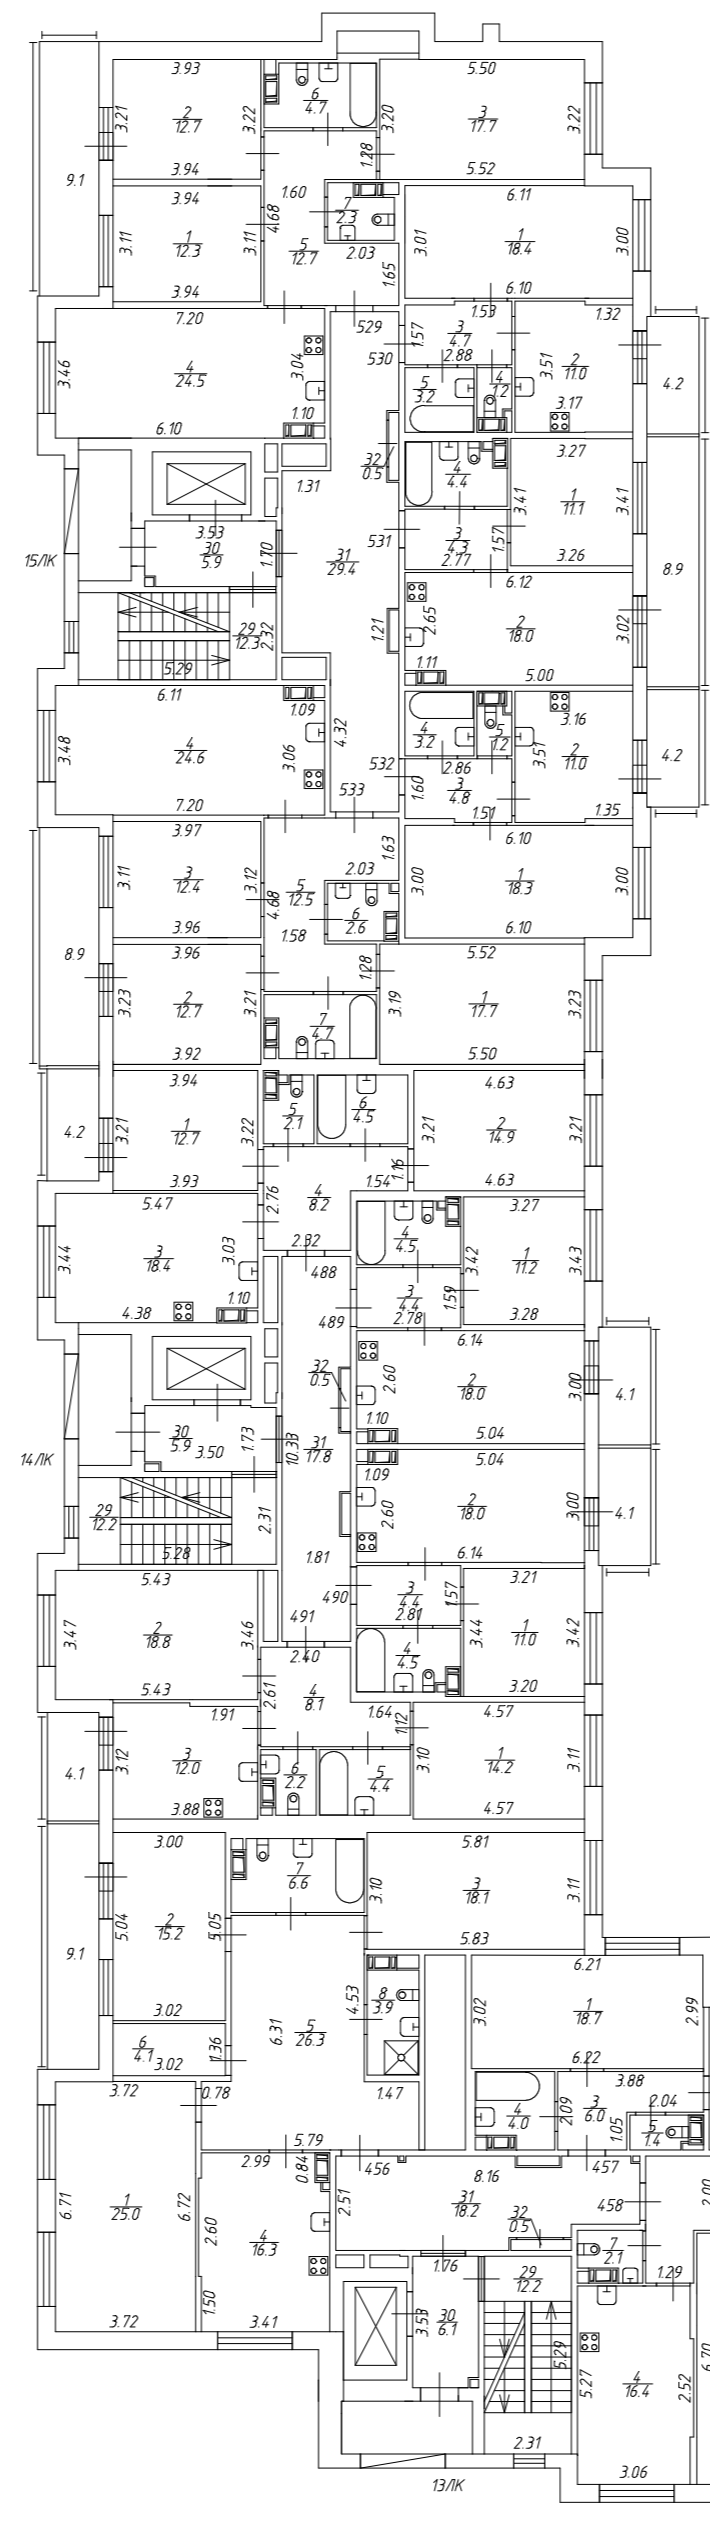


План 7 этажа
h = 309

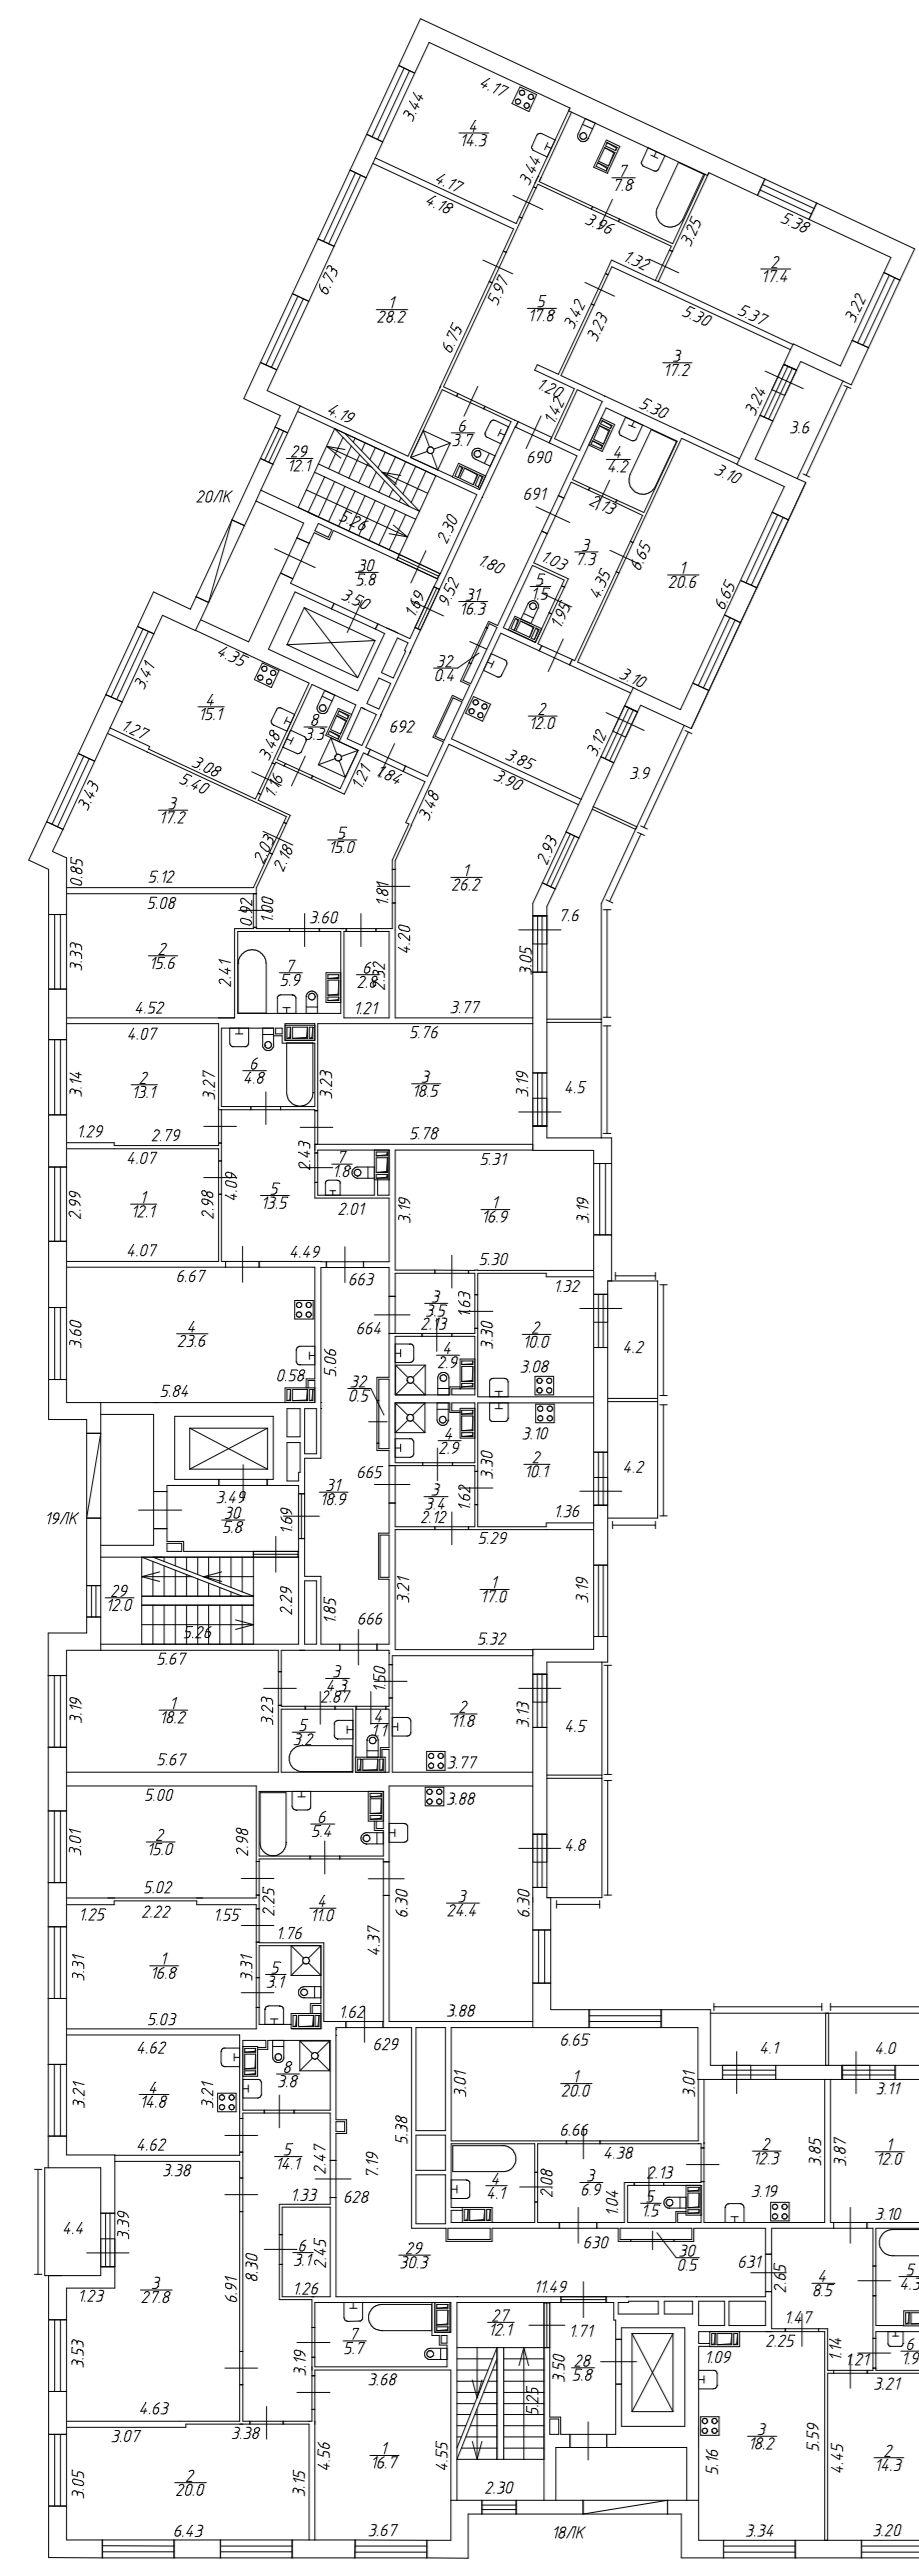

Общество с ограниченной ответственностью "КБ "Петербургская Недвижимость"		Шифр 93/2021
Дата 12.07.2021	Должность Исполнитель	Подпись
12.07.2021	Директор филиала Северина Т.Г.	