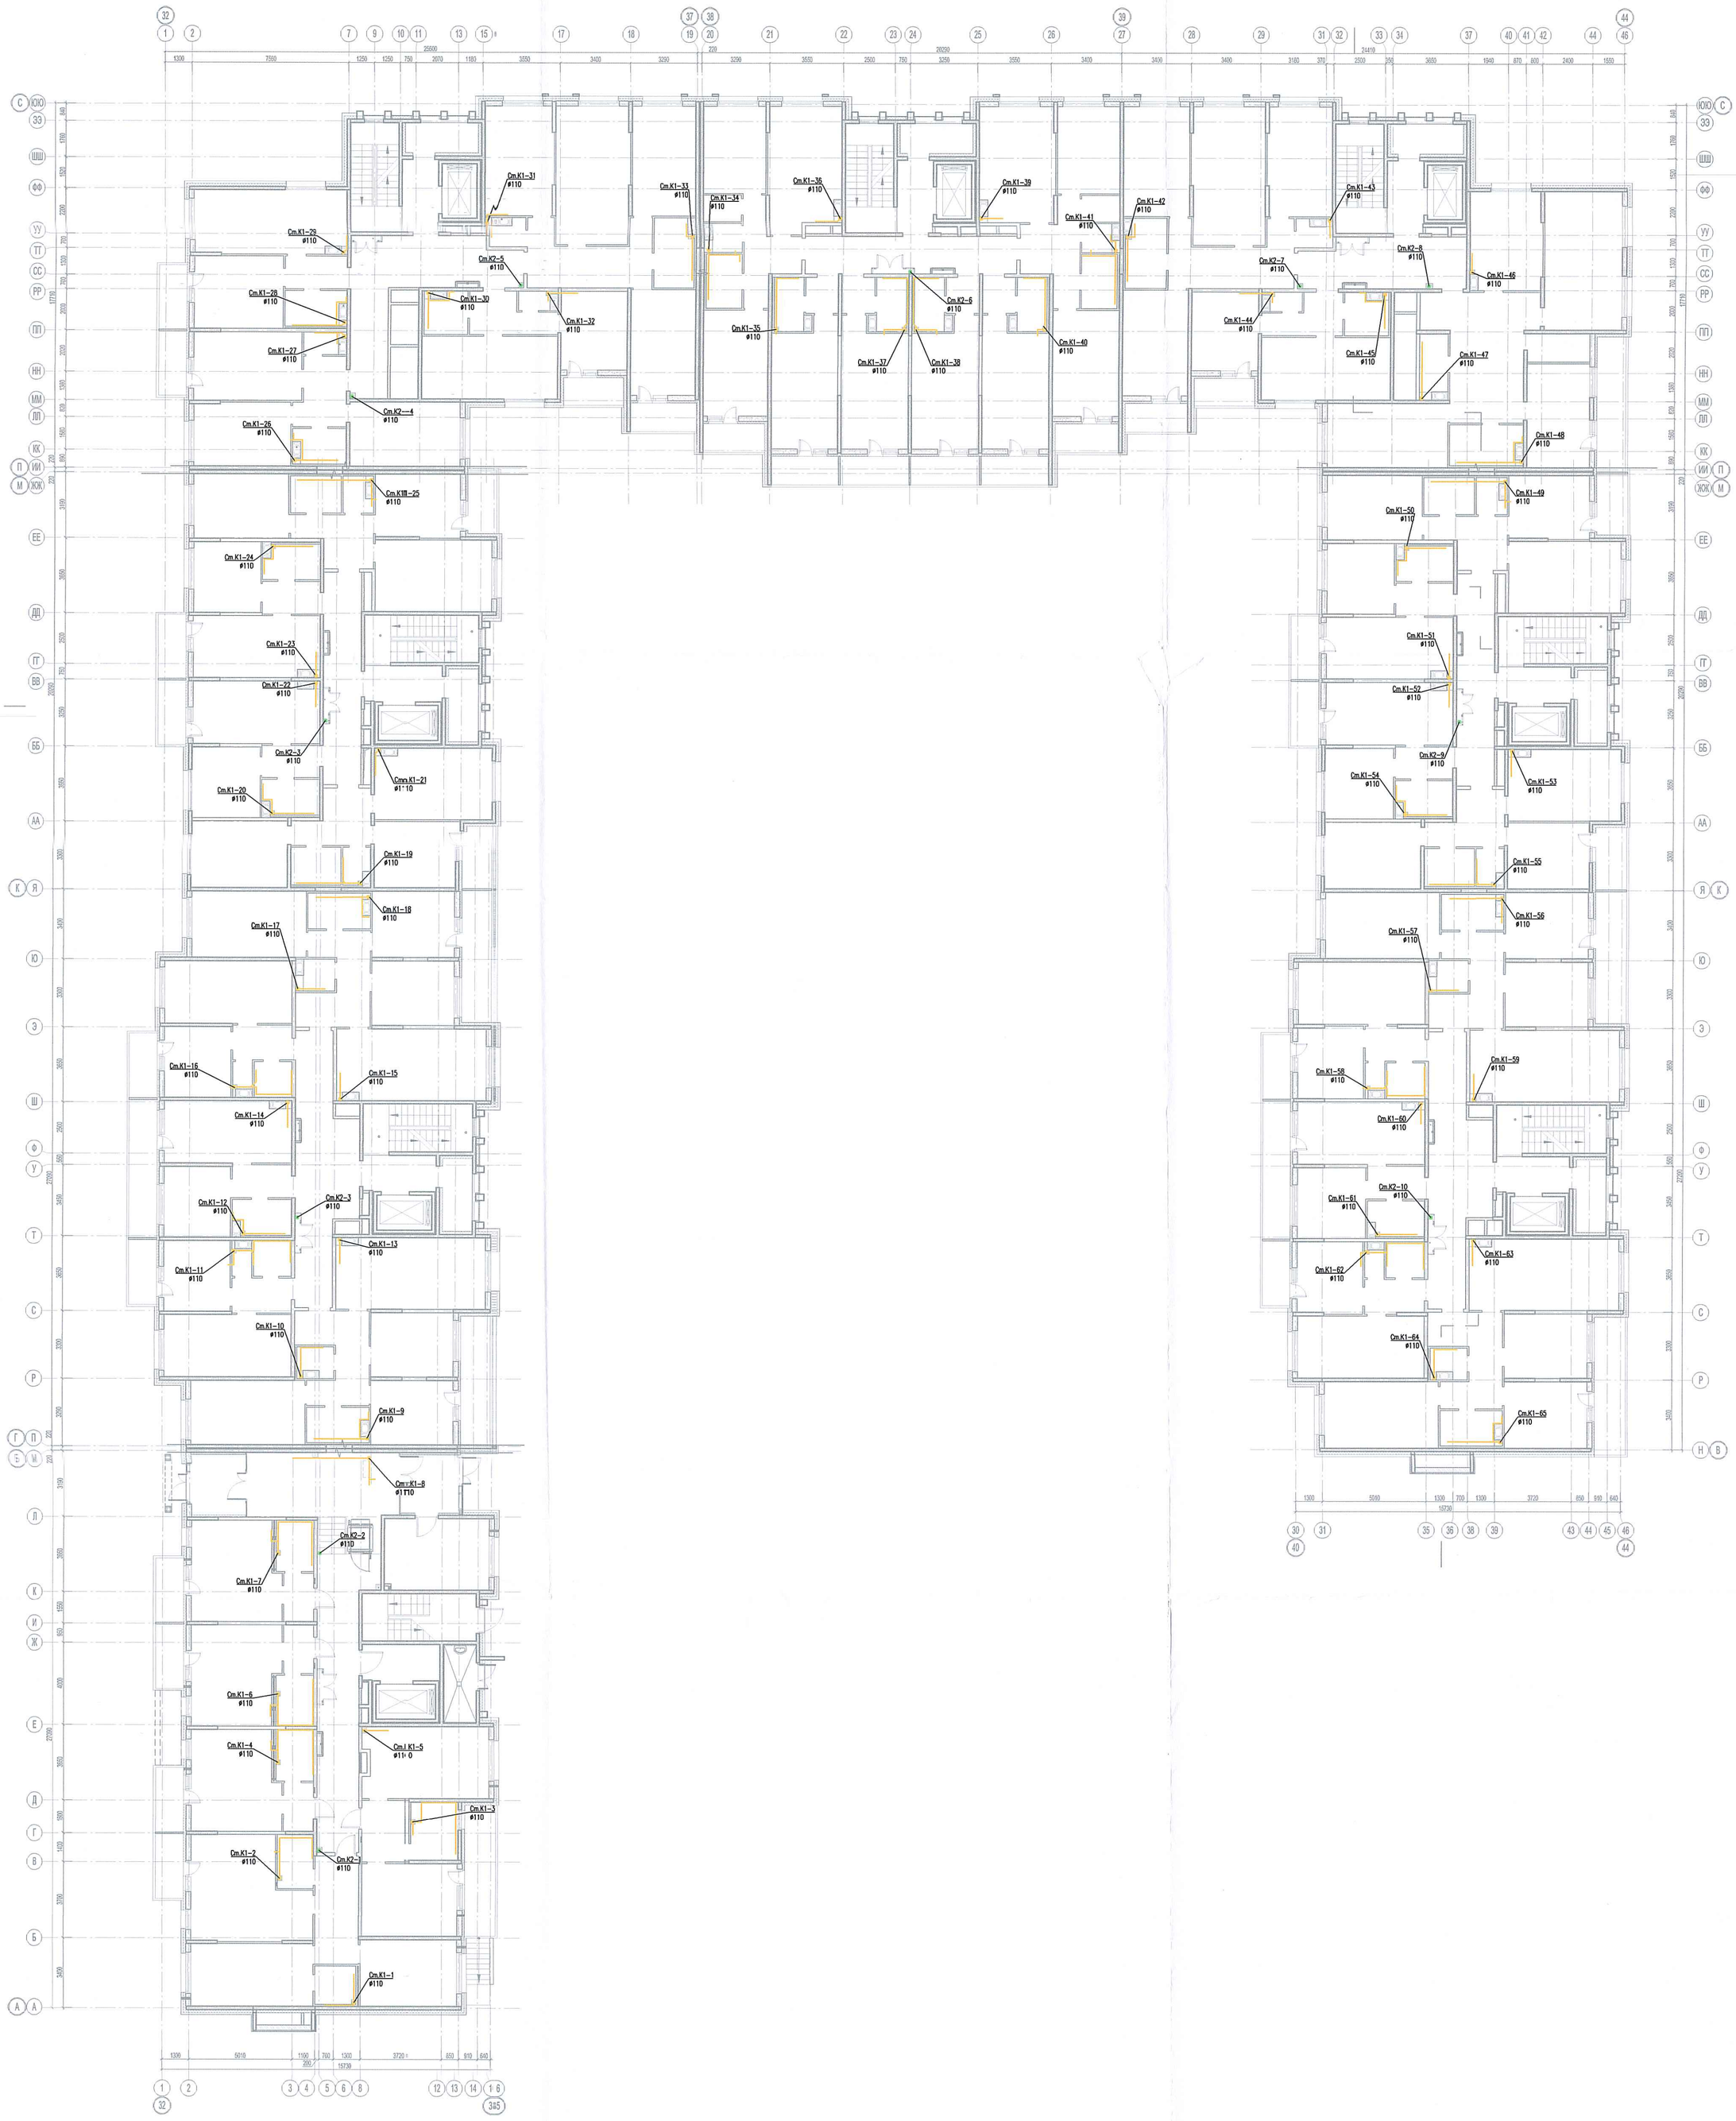

Согласовано

Взам. инв. №

Подпись и дата

Инв. № подл.

Изм.	Кол. уч.	Лист	№ док.	Подп.	Дата
Разраб.		Бабаев Р.И.			

03-2017-БС66-5-ВК

Многоэтажная жилая застройка (жилой комплекс со встроенными помещениями, подземными автостоянками) по адресу: г. Санкт-Петербург, Большой Сампсониевский проспект (код. номер участка 78:36:0005016:1309)

Корпус 5

Стадия	Лист	Листов
ИД	999	

Исполнительная схема №4. Водоотведение. План 9 этажа. Секция 1-8.

ООО "ПСК"

Формат А0