Исполнительная схема №30. Водоснабжение.
План 9 этажа.
Секция 2.

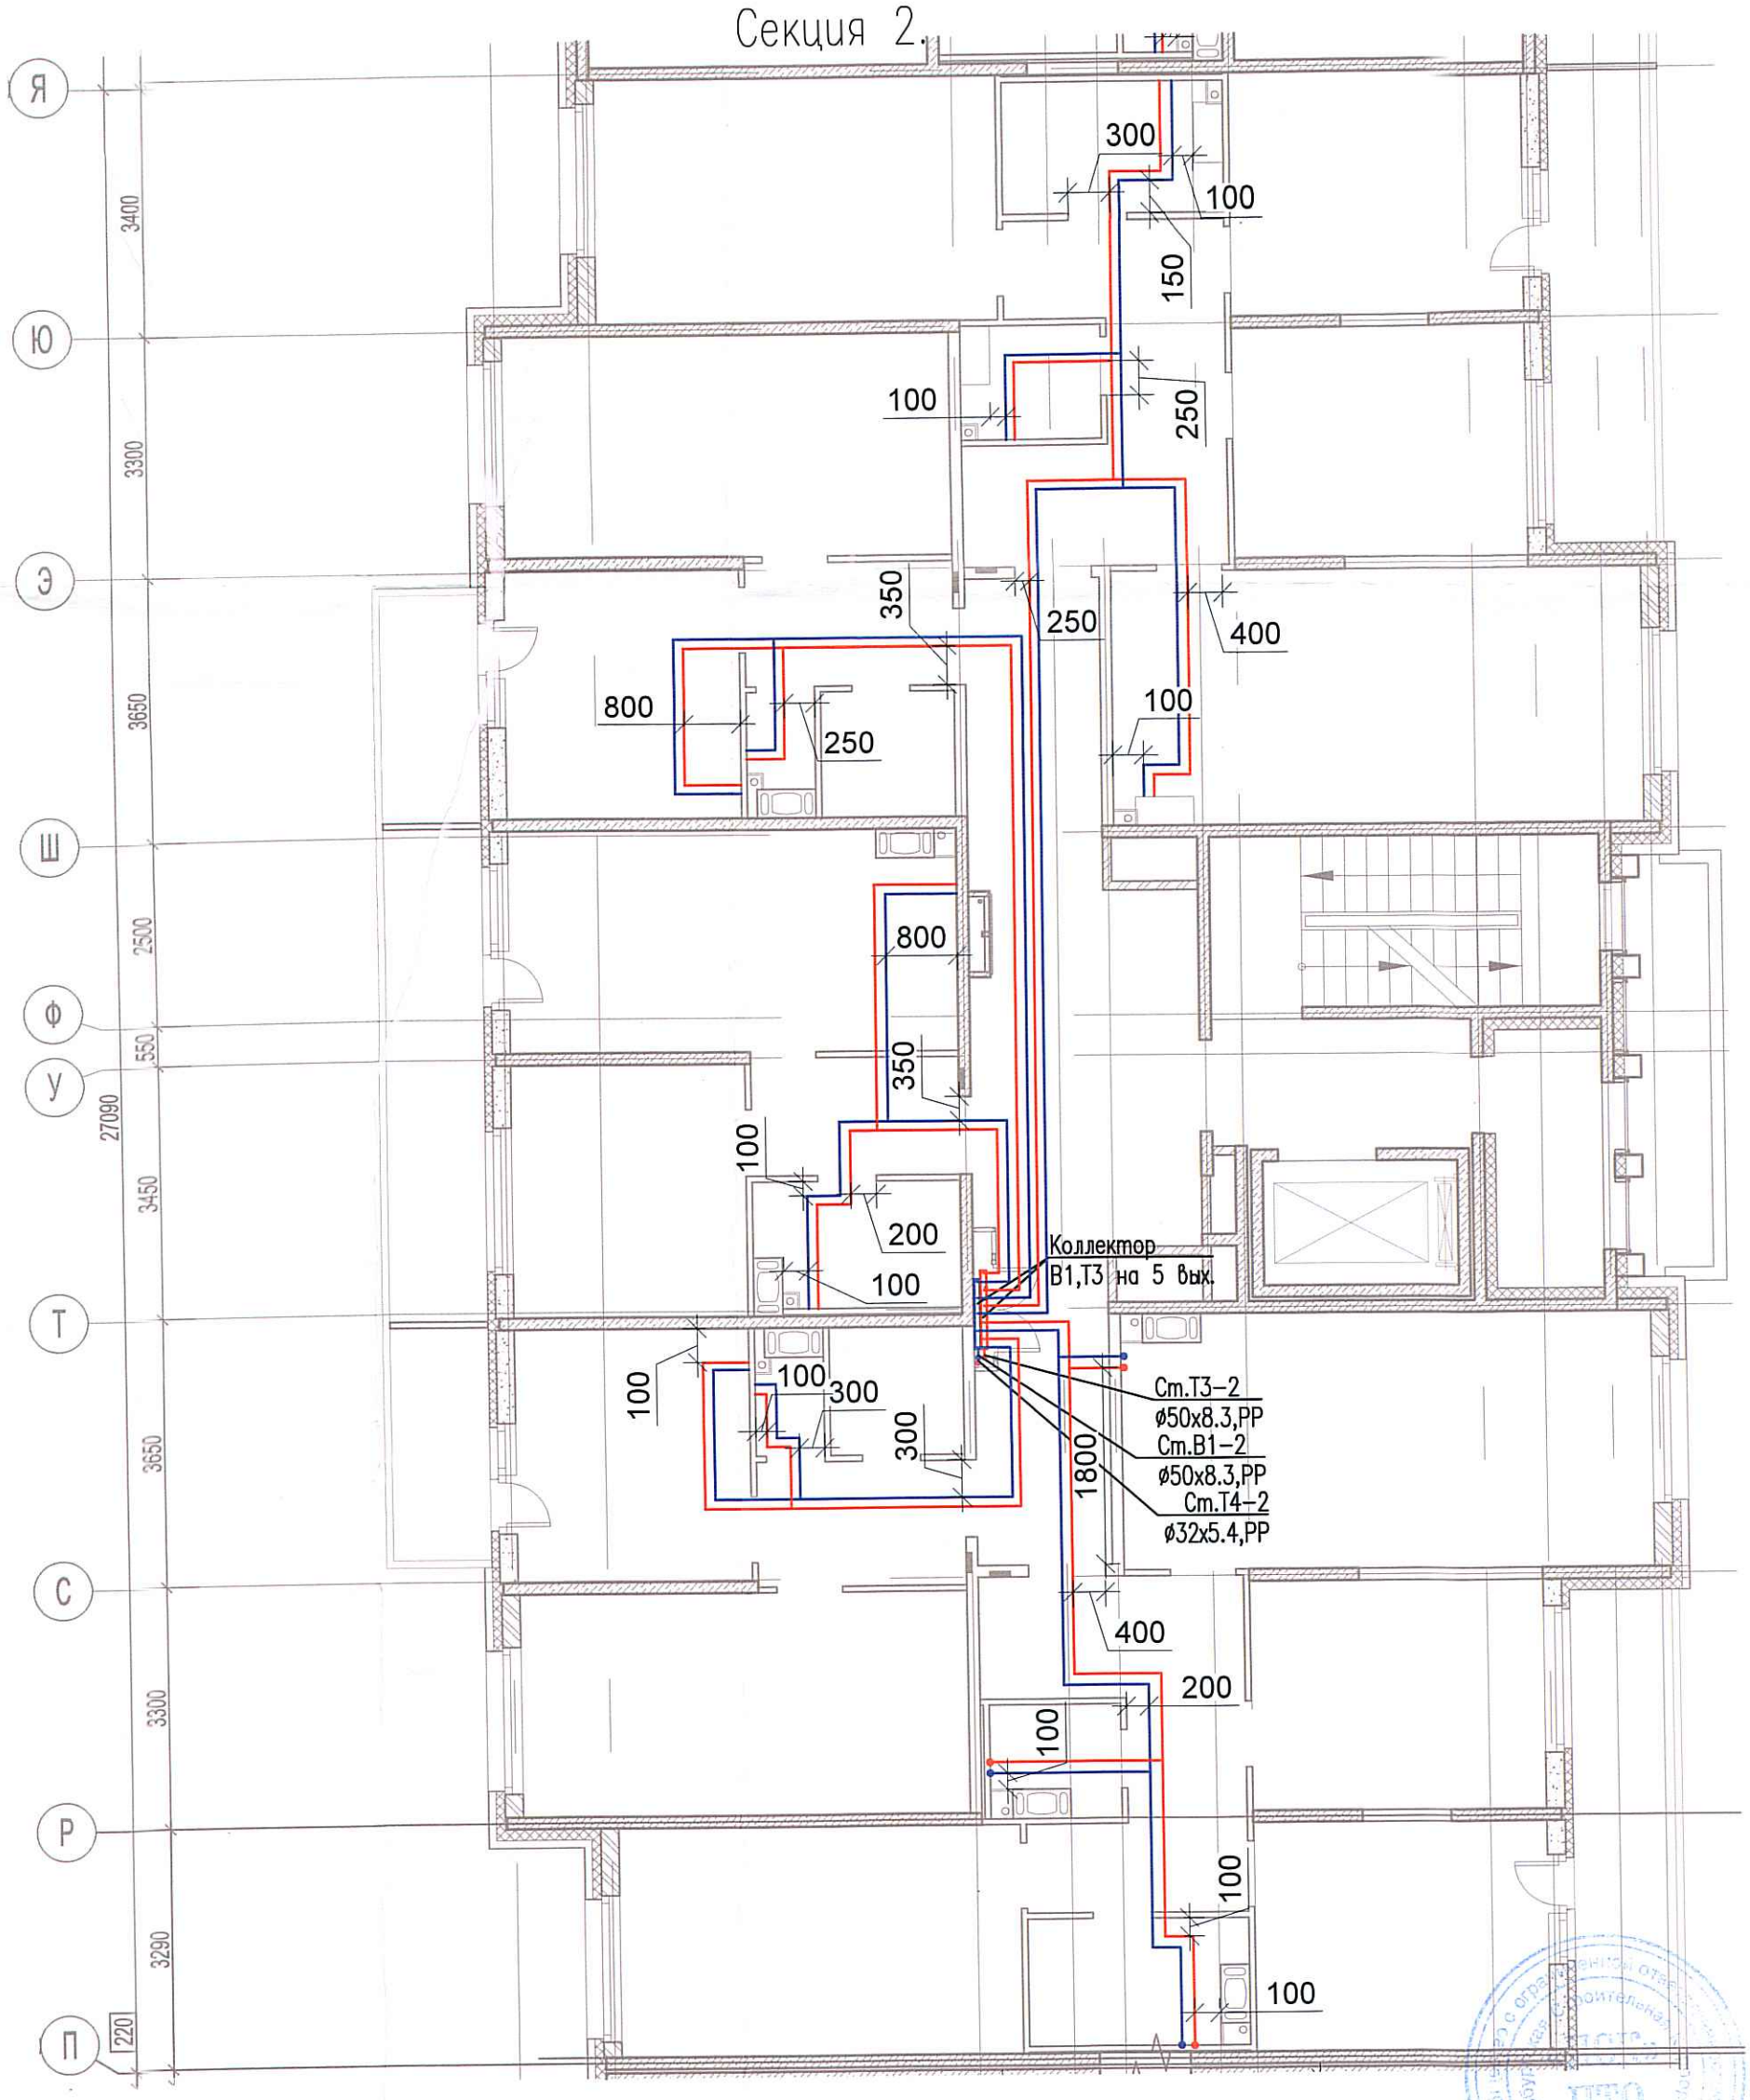

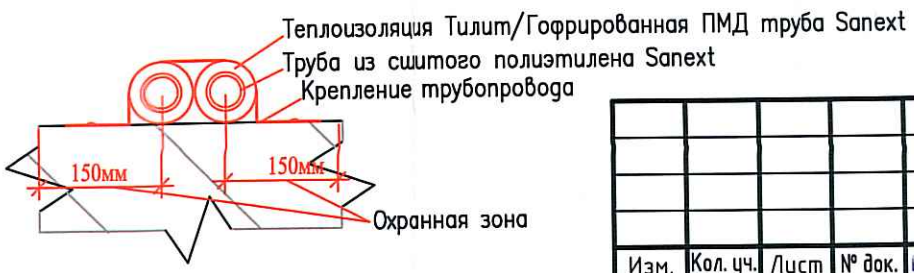

Изм.	Кол. уч.	Лист	№ док.	Подп.	Дата
Разраб.		Бабаев Р.И.			

03-2017-БС66-5-ВК

Многоэтажная жилая застройка (жилой комплекс со встроенными помещениями, подземными автостоянками) по адресу: г. Санкт-Петербург, Большой Сампсониевский проспект (кад. номер участка 78:36:0005016:1309)

Корпус 5

Стадия	Лист	Листов
ИД	64	

Исполнительная схема №30. Водоснабжение. План 9 этажа. Секция 2.

ООО "ПСК"

Формат А3

Согласовано

Взам. инв. №

Подпись и дата

Инв. № подл.