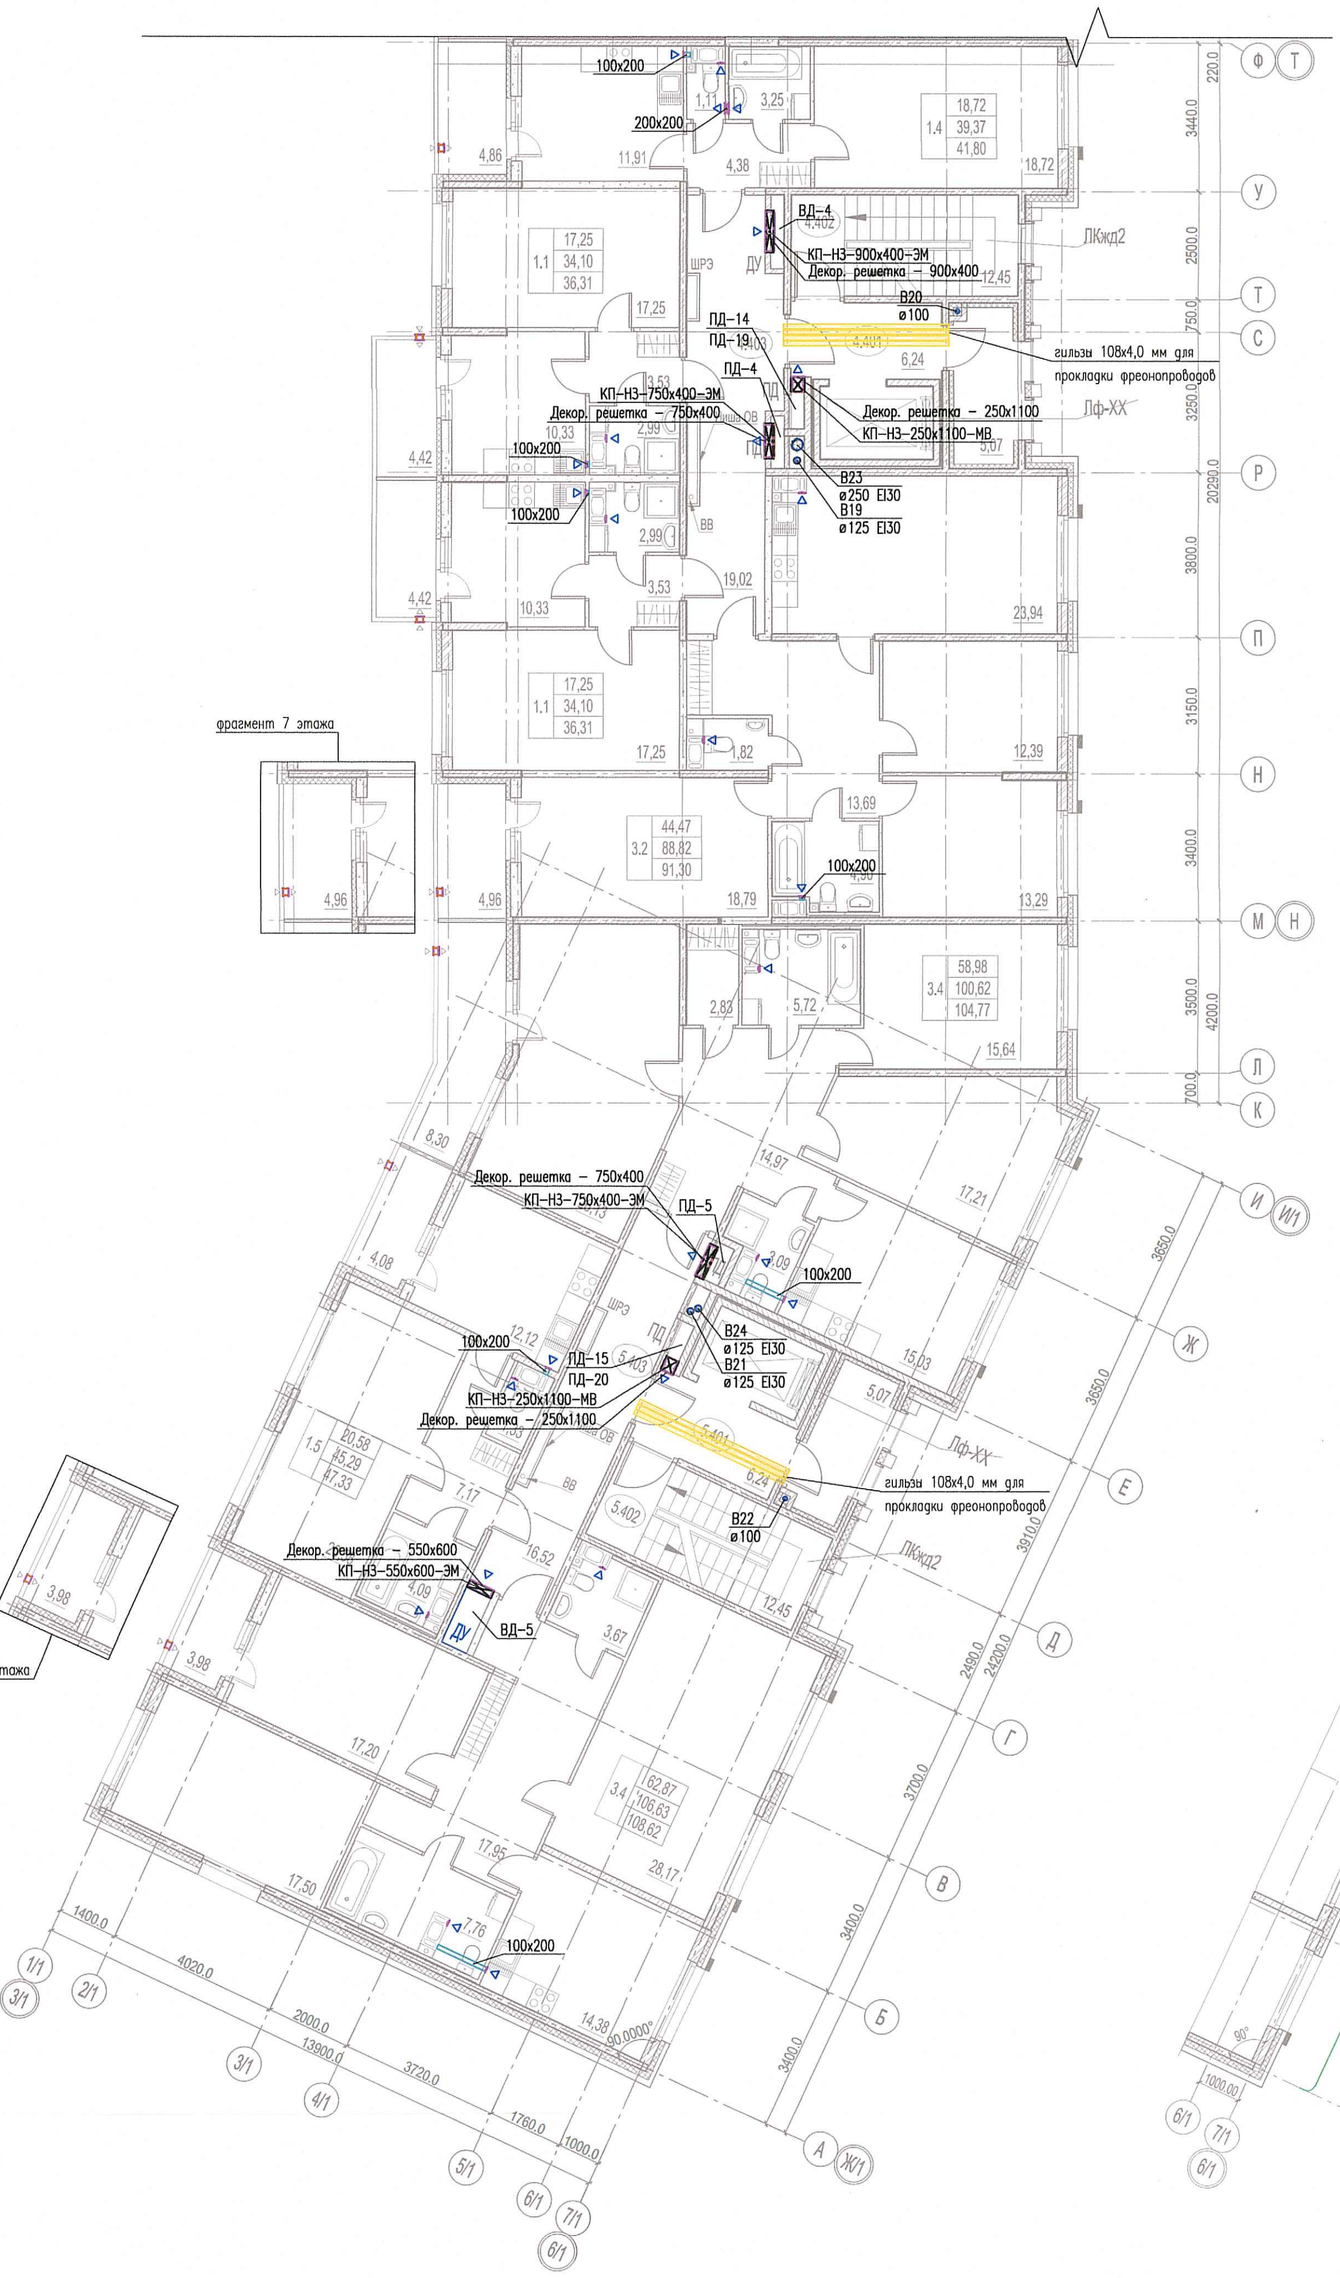

СЕКЦИЯ 6.4

СЕКЦИЯ 6.5

Условные обозначения

Обозначение	Наименование
	Воздуховод
	Решетка вентиляционная вытяжная
	Решетка вентиляционная переточная
	Приточный клапан инфильтрации воздуха
	Противопожарный клапан:
КП(60)–	(60)– предел огнестойкости(не менее 60 мин).
НО(НЗ)–	Нормально открытый(нормально закрытый)
600х450–	Размер
МВ(ЭМ)	Тип привода; ЭМ – электромагнитный, МВ–электромеханический
	Приточный оконный клапан
	Воздуховод с нормируемым пределом огнестойкости
	Решетка вентиляционна наружная. См. раздел АР
	Вентблок
	Порядковый номер системы вентиляции

ООО «Информационные Технологии и Коммуникации»
В производство работ
20 АВГ 2019
должность подпись

ПРОВЕРЕНО
ТЕХНИЧЕСКИЙ ОТДЕЛ
12 АВГ 2019
сотрудник ТО
нет приборов устройств.

Местоположение и привязку наружных решеток в конструкции витражей см. раздел АР.

Точные привязки приточных клапанов инфильтрации КИВ относительно оконных проемов даны в разделе АР.

						03-2017-БС66-6-ОВ
1	–	Зам.	07-19		07.19	Многоэтажная жилая застройка (жилой комплекс со встроенными помещениями, подземными автостоянками) по адресу: г. Санкт-Петербург, Большой Сампсониевский проспект (кад. номер участка 78:36:0005016:1309)
Изм.	Кол.	Лист	N док.	Подпись	Дата	
Разраб.		Никитюк			02.19	Корпус 6
Разраб.		Ткаченко			02.19	
Проверил		Горшков			02.19	
ГИП		Суслов			02.19	Вентиляция. Фрагмент плана 3, 7 этажей Секции 4, 5
Н.контр.		Чащина			02.19	

Стадия	Лист	Листов
Р	9	

ООО "Новатон"

Согласовано

Взам. инв. N

Подпись и дата

Инв. N подл.