Фрагмент плана 3–5 этажей

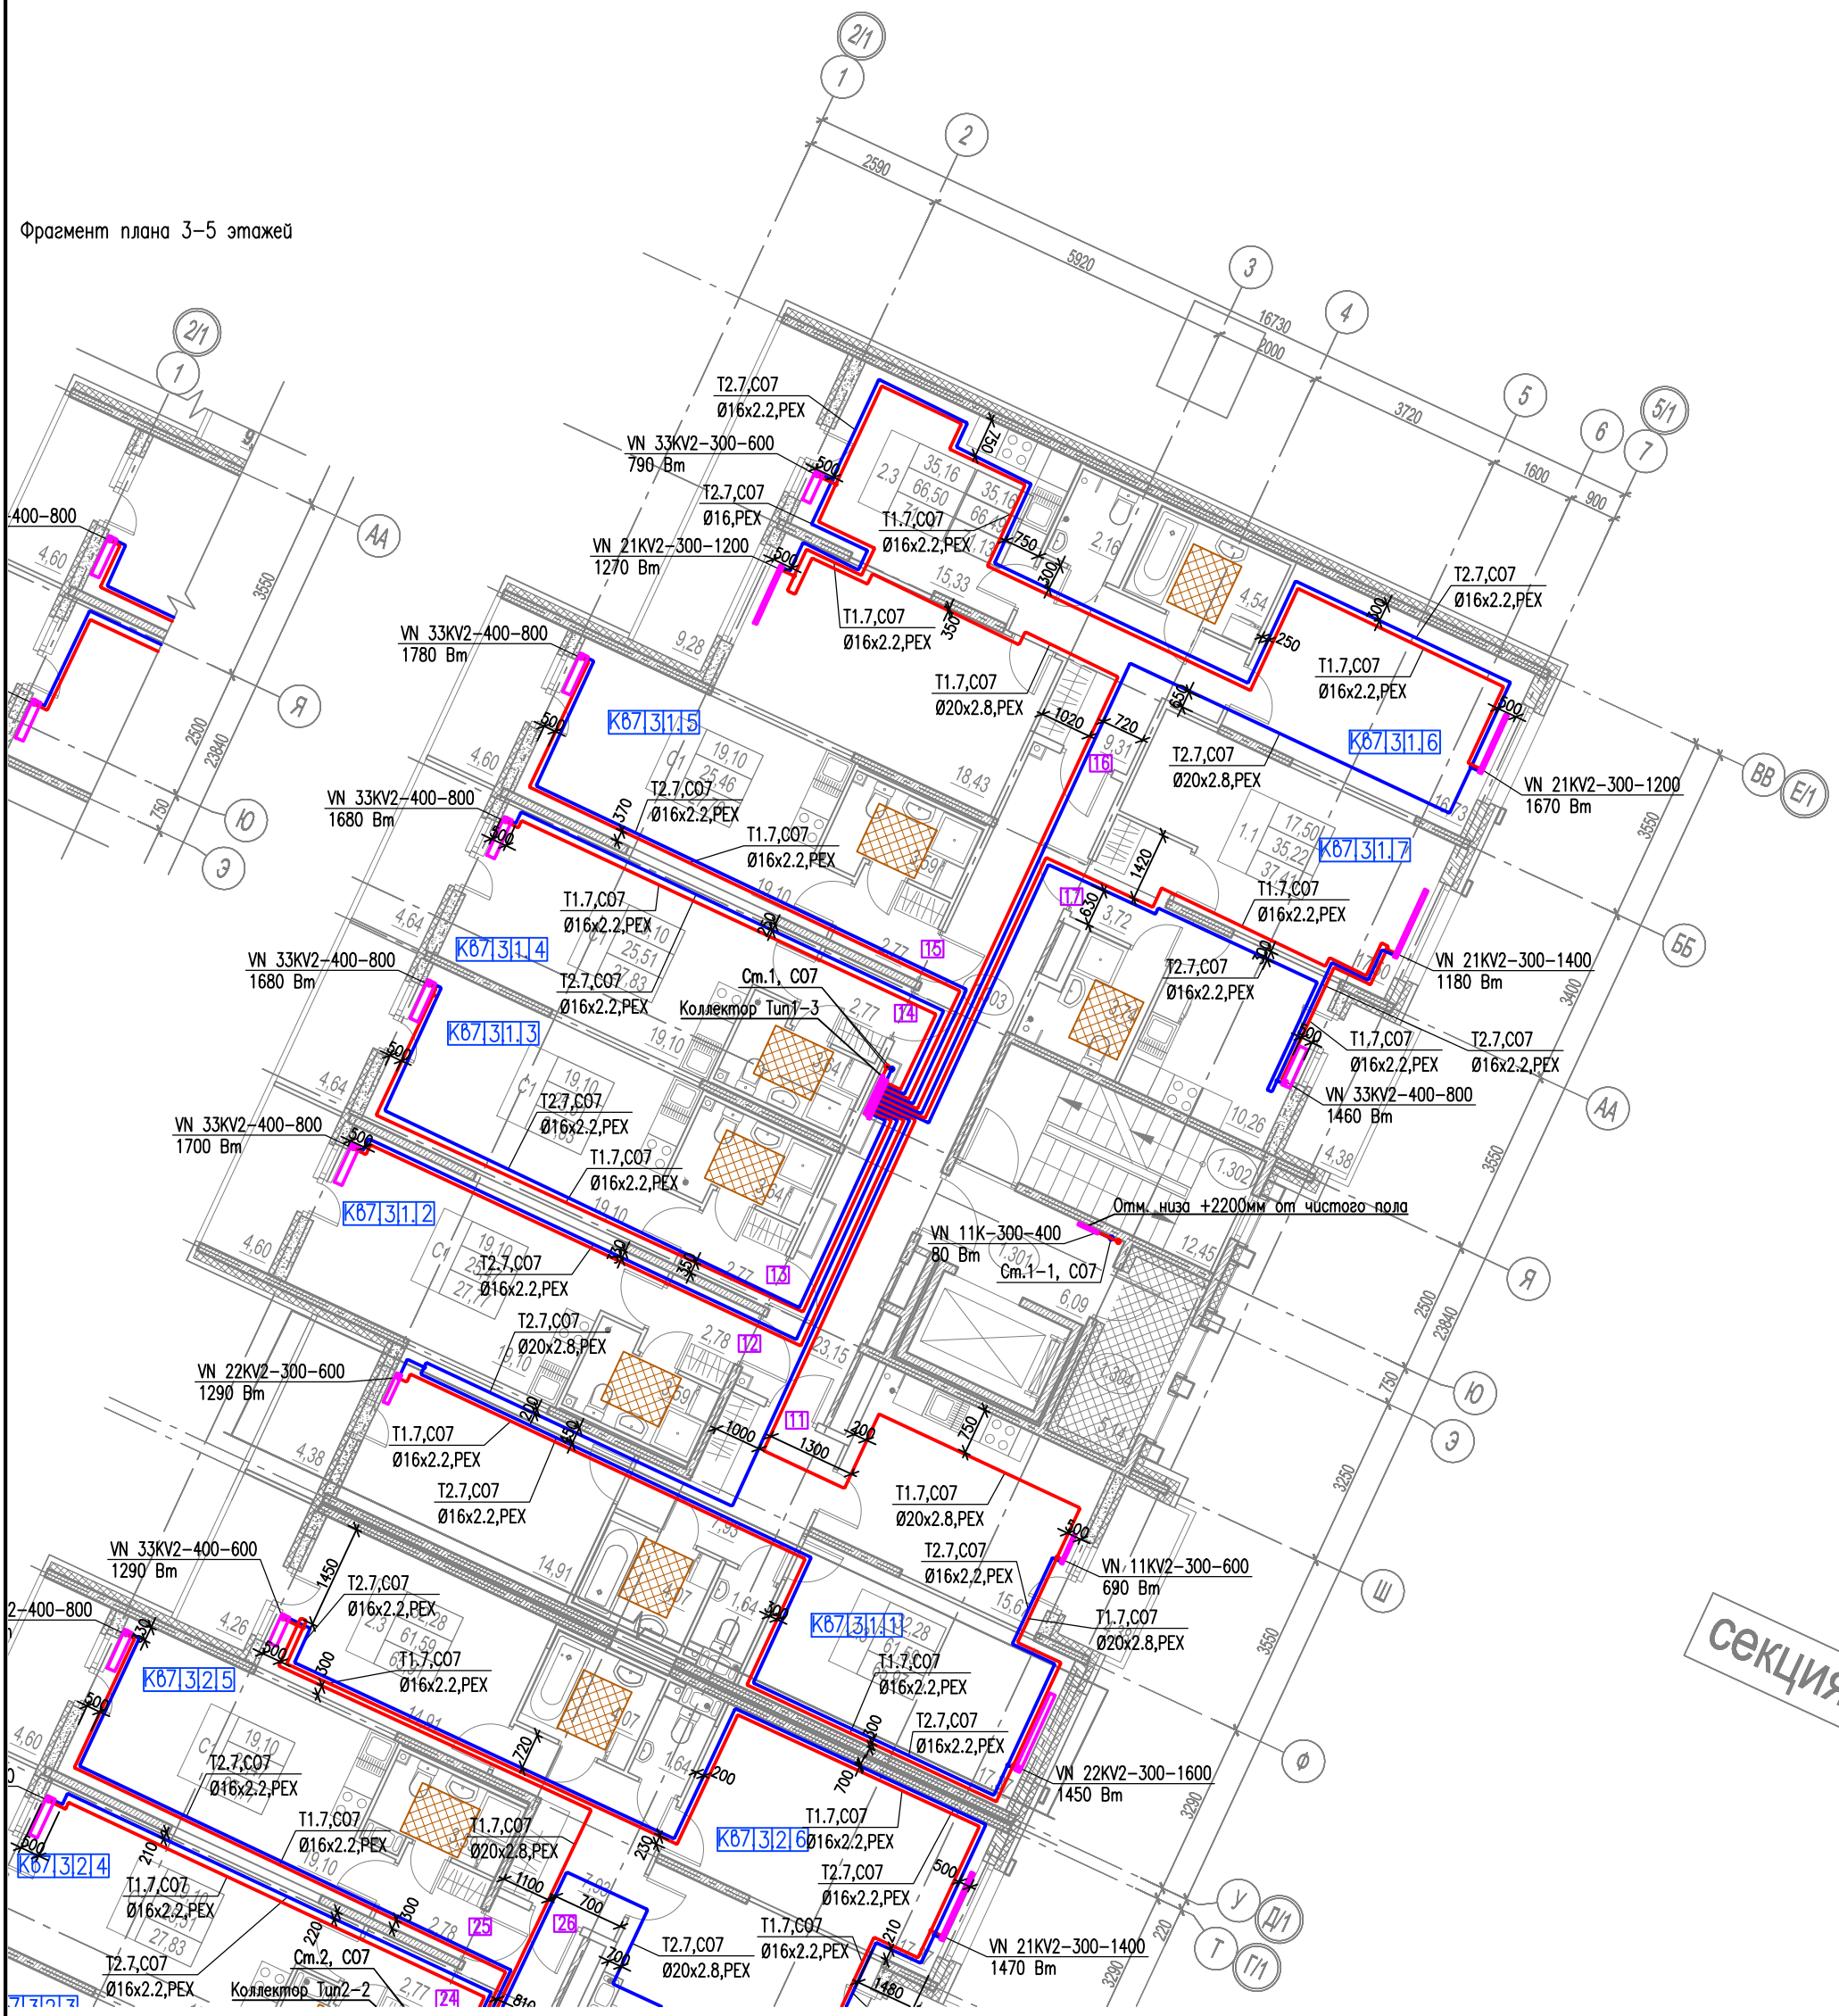

ООО «БАЛТИКОН»
Данный чертеж является исполнительным
«___»_____20__г.
Подпись

Изм.	Кол.	Лист	№ док.	Подп.	Дата
Нач. участка		Ткачев А.А.			
Разработал		Иванова М.П.			

03–2017–БС66–7–ОВ

Многоэтажная жилая застройка (жилой комплекс со встроенными помещениями, подземными автостоянками) по адресу: г. Санкт–Петербург, Большой Сампсониевский проспект (кад. номер участка 78:36:0005016:1309)

Корпус 7

Стадия	Лист	Листов
ИД	19	

Исполнительная схема. Отопление.
План 8 этажа.
Секция 1

ООО "Балтикон"