Фрагмент плана 3–5 этажей

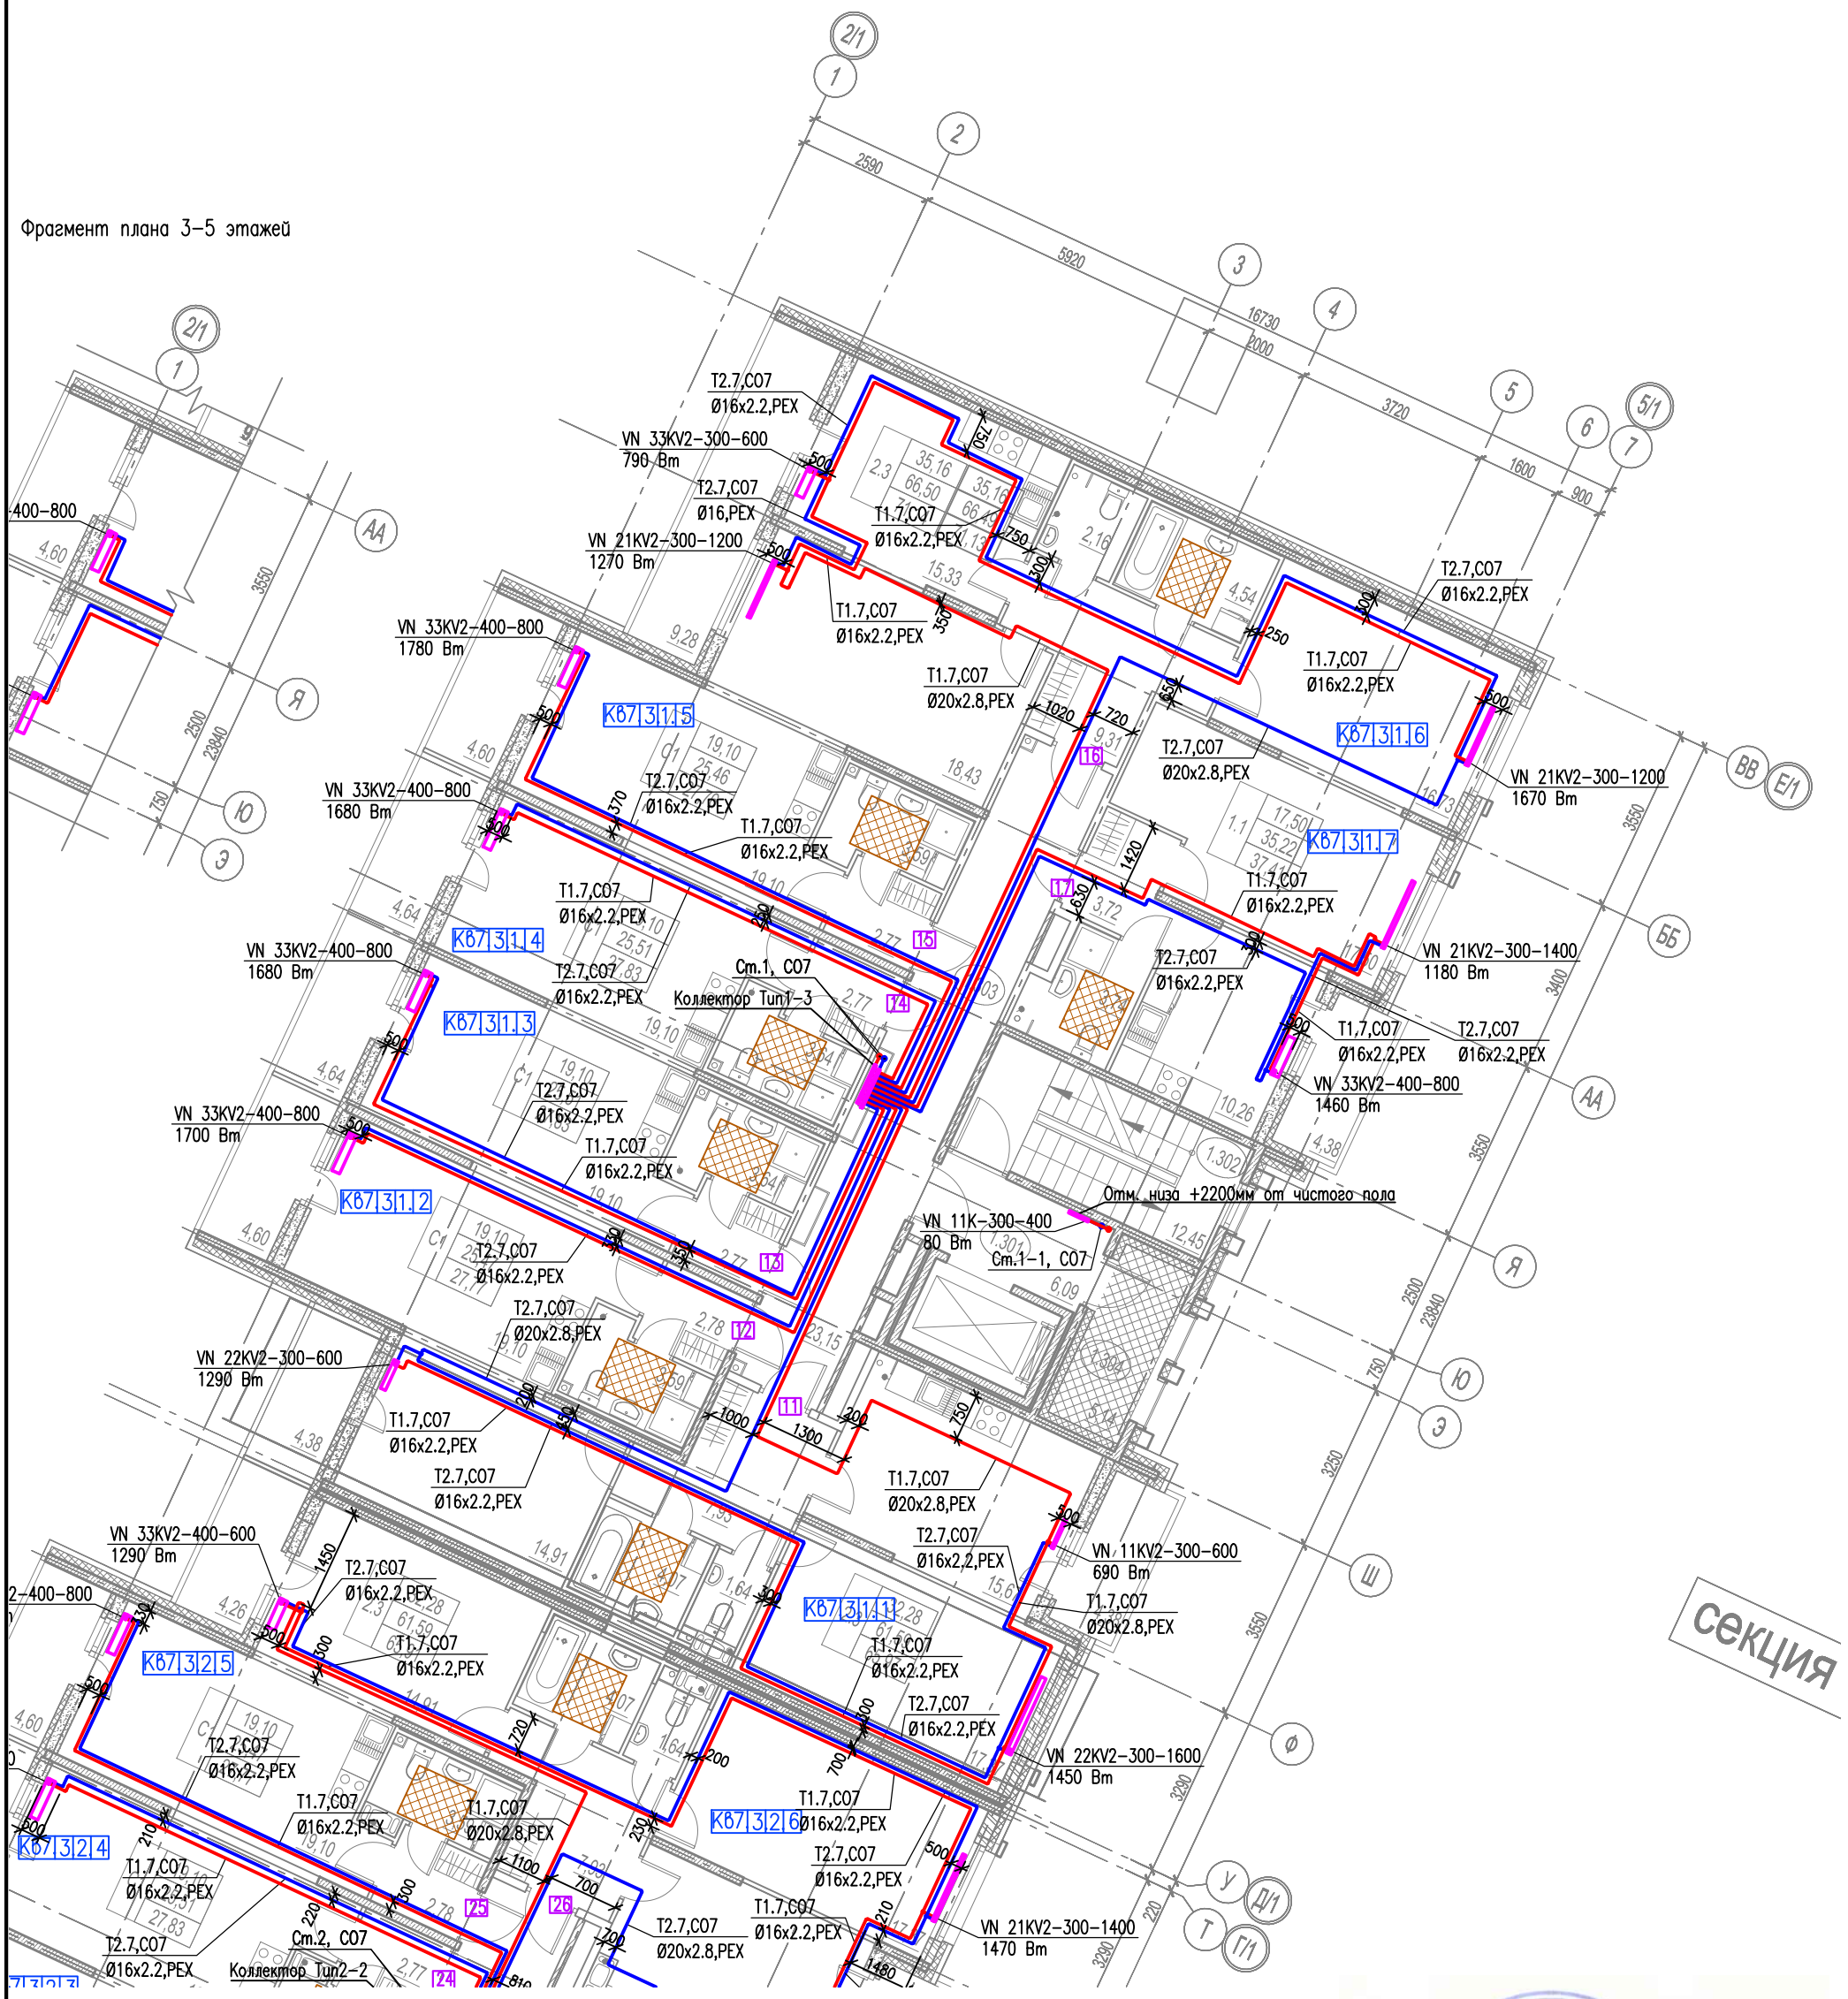

ООО «БАЛТИКОН»
Данный чертеж является исполнительным
«___»_____20__г.
Подпись

Изм.	Кол.	Лист	№ док.	Подп.	Дата	03-2017-БС66-7-ОВ		
						Многоэтажная жилая застройка (жилой комплекс со встроенными помещениями, подземными автостоянками) по адресу: г. Санкт-Петербург, Большой Сампсониевский проспект (кад. номер участка 78:36:0005016:1309)		
Нач. участка		Ткачев А.А.				Корпус 7	Стадия	Лист	Листов
Разработал		Иванова М.П.					ИД	20	
						Исполнительная схема. Отопление. План 9 этажа. Секция 1	ООО "Балтикон"		