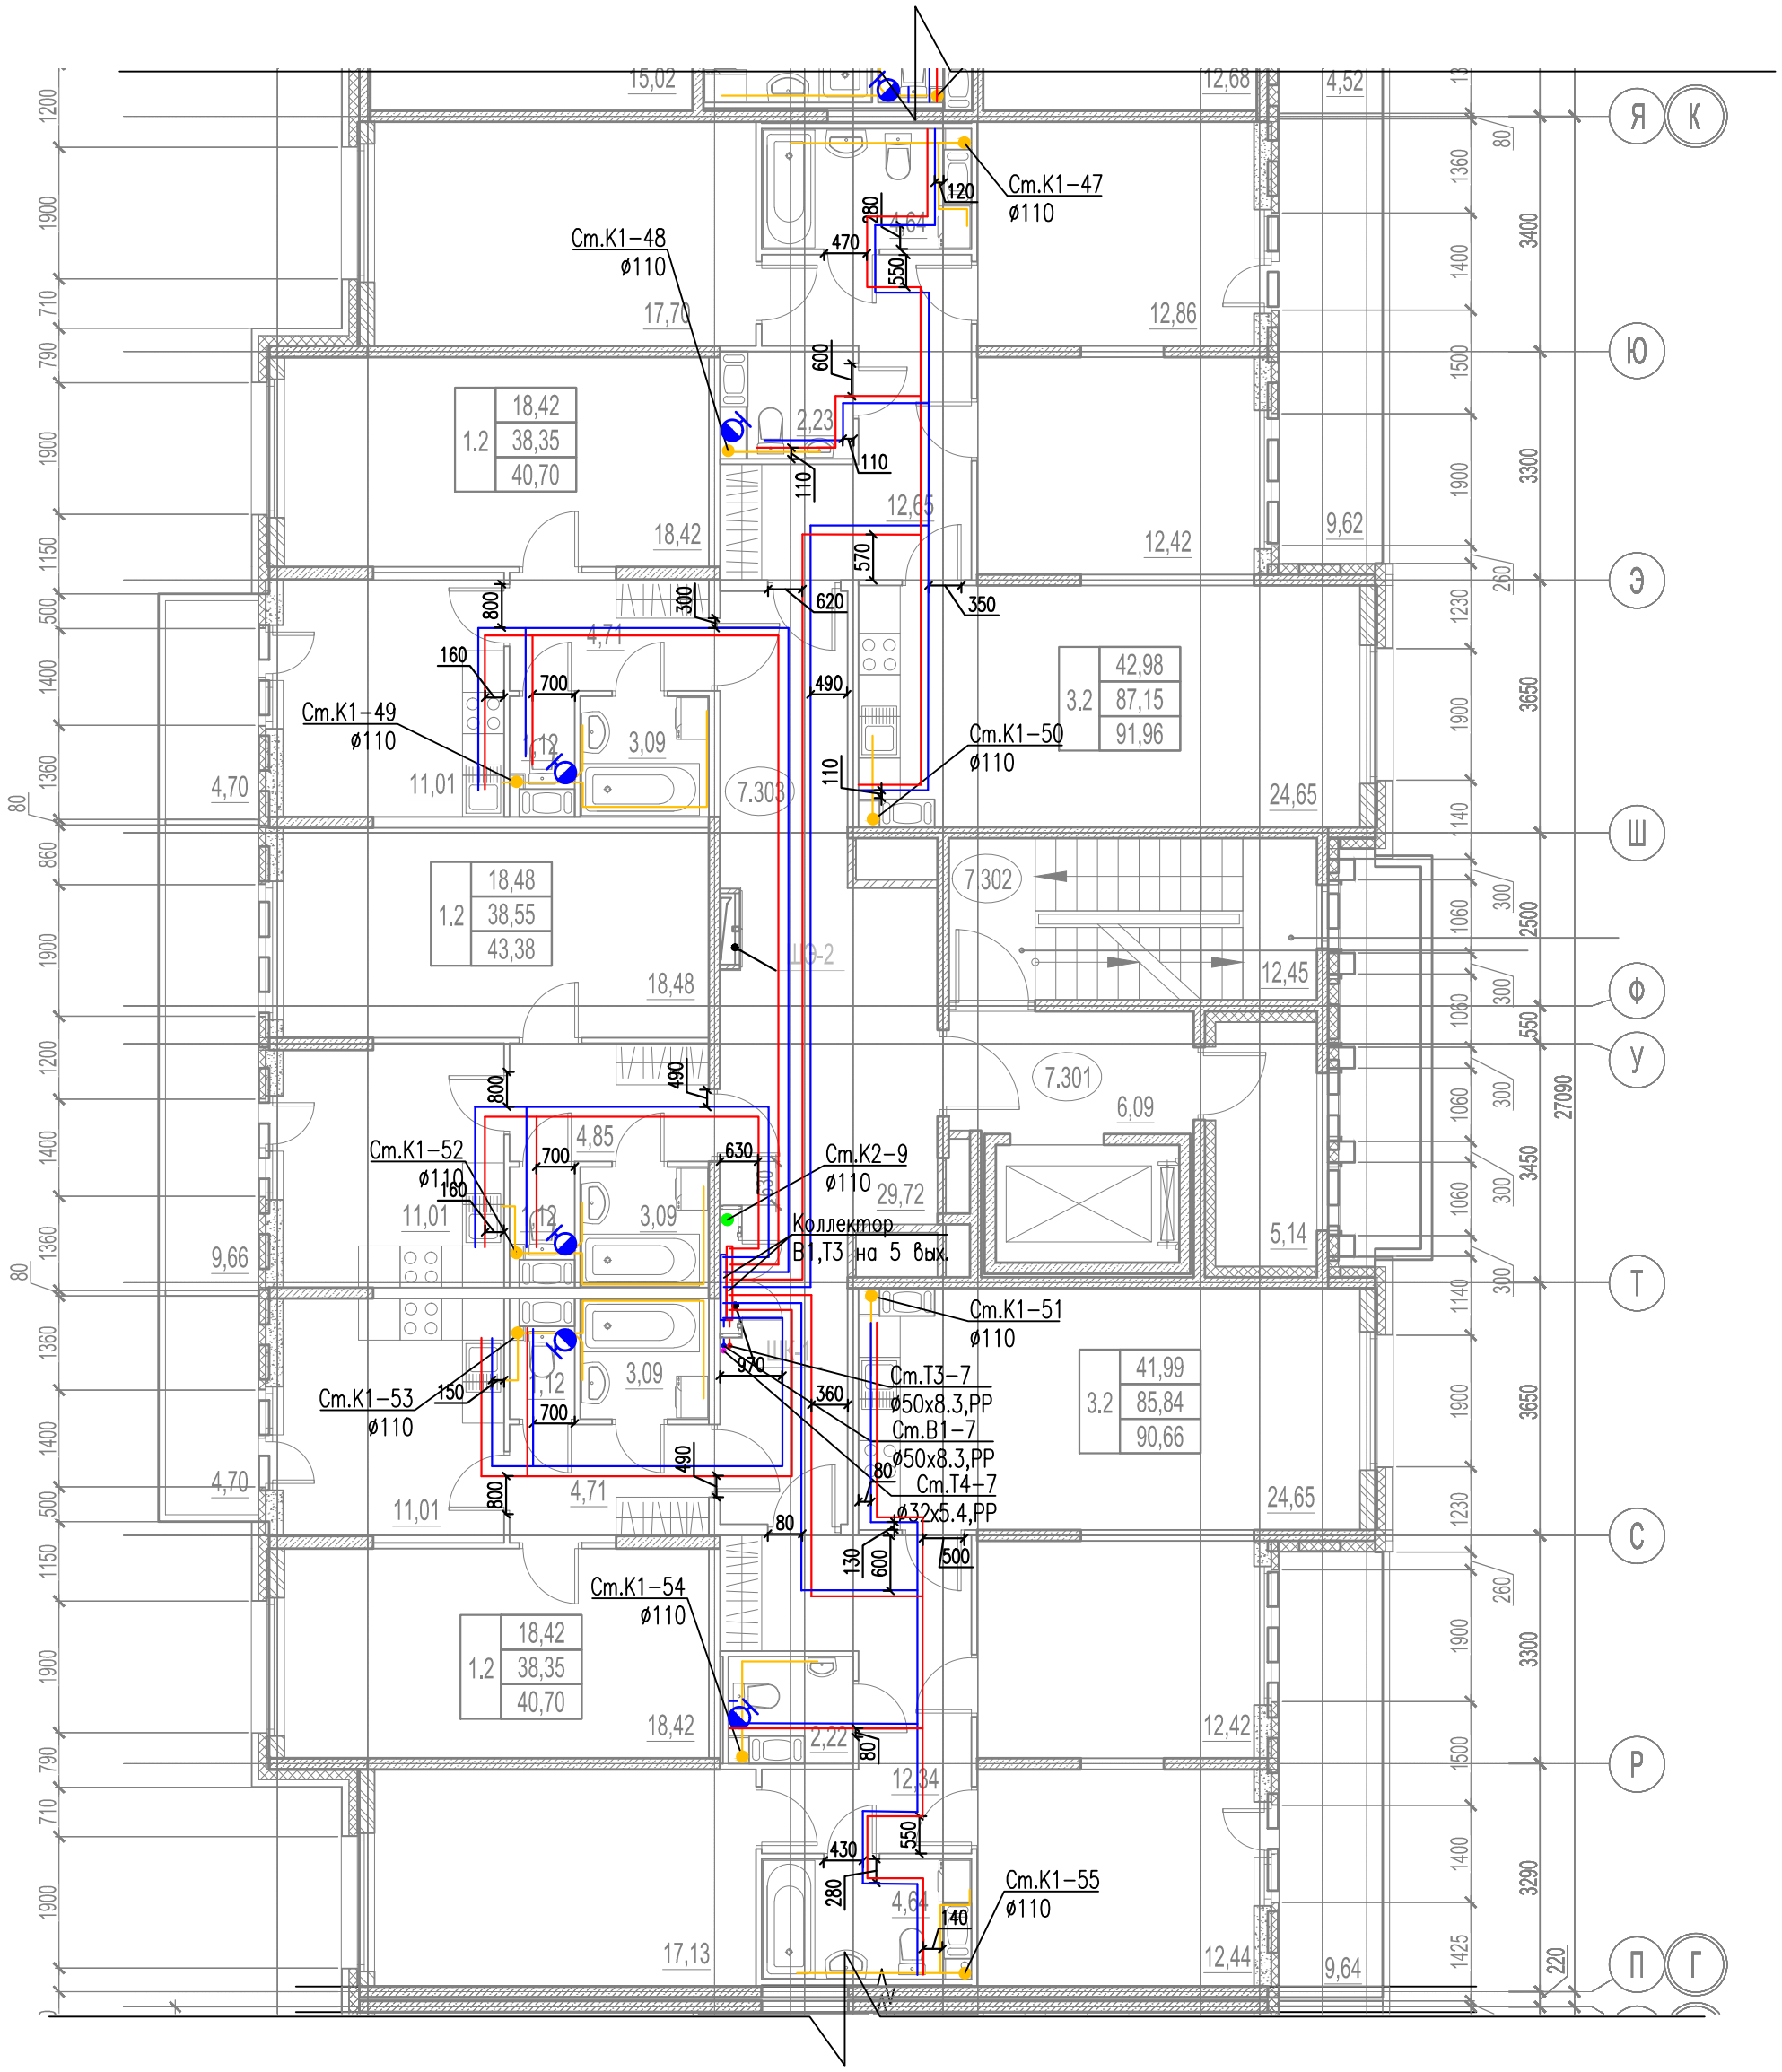


ООО «БАЛТИКОН»
Данный чертеж является исполнительным
«__»_____20__г.
Подпись

Изм.	Кол.	Лист	№ док.	Подп.	Дата	03–2017–БС66–2–ВК		
						Многоэтажная жилая застройка (жилой комплекс со встроенными помещениями, подземными автостоянками) по адресу: г. Санкт–Петербург, Большой Сампсониевский проспект (кад. номер участка 78:36:0005016:1309)		
Нач. участка		Ткачев А.А.				Корпус 2	Стадия: ИД	Лист: 88 / Листов:
Разработал		Иванова М.П.				Исполнительная схема. Водоснабжение. План 7 этажа. Секция 7	ООО "Балтикон"	